


# 給水装置工事竣工図

①私・予・消・特  
30458  
S=1:500

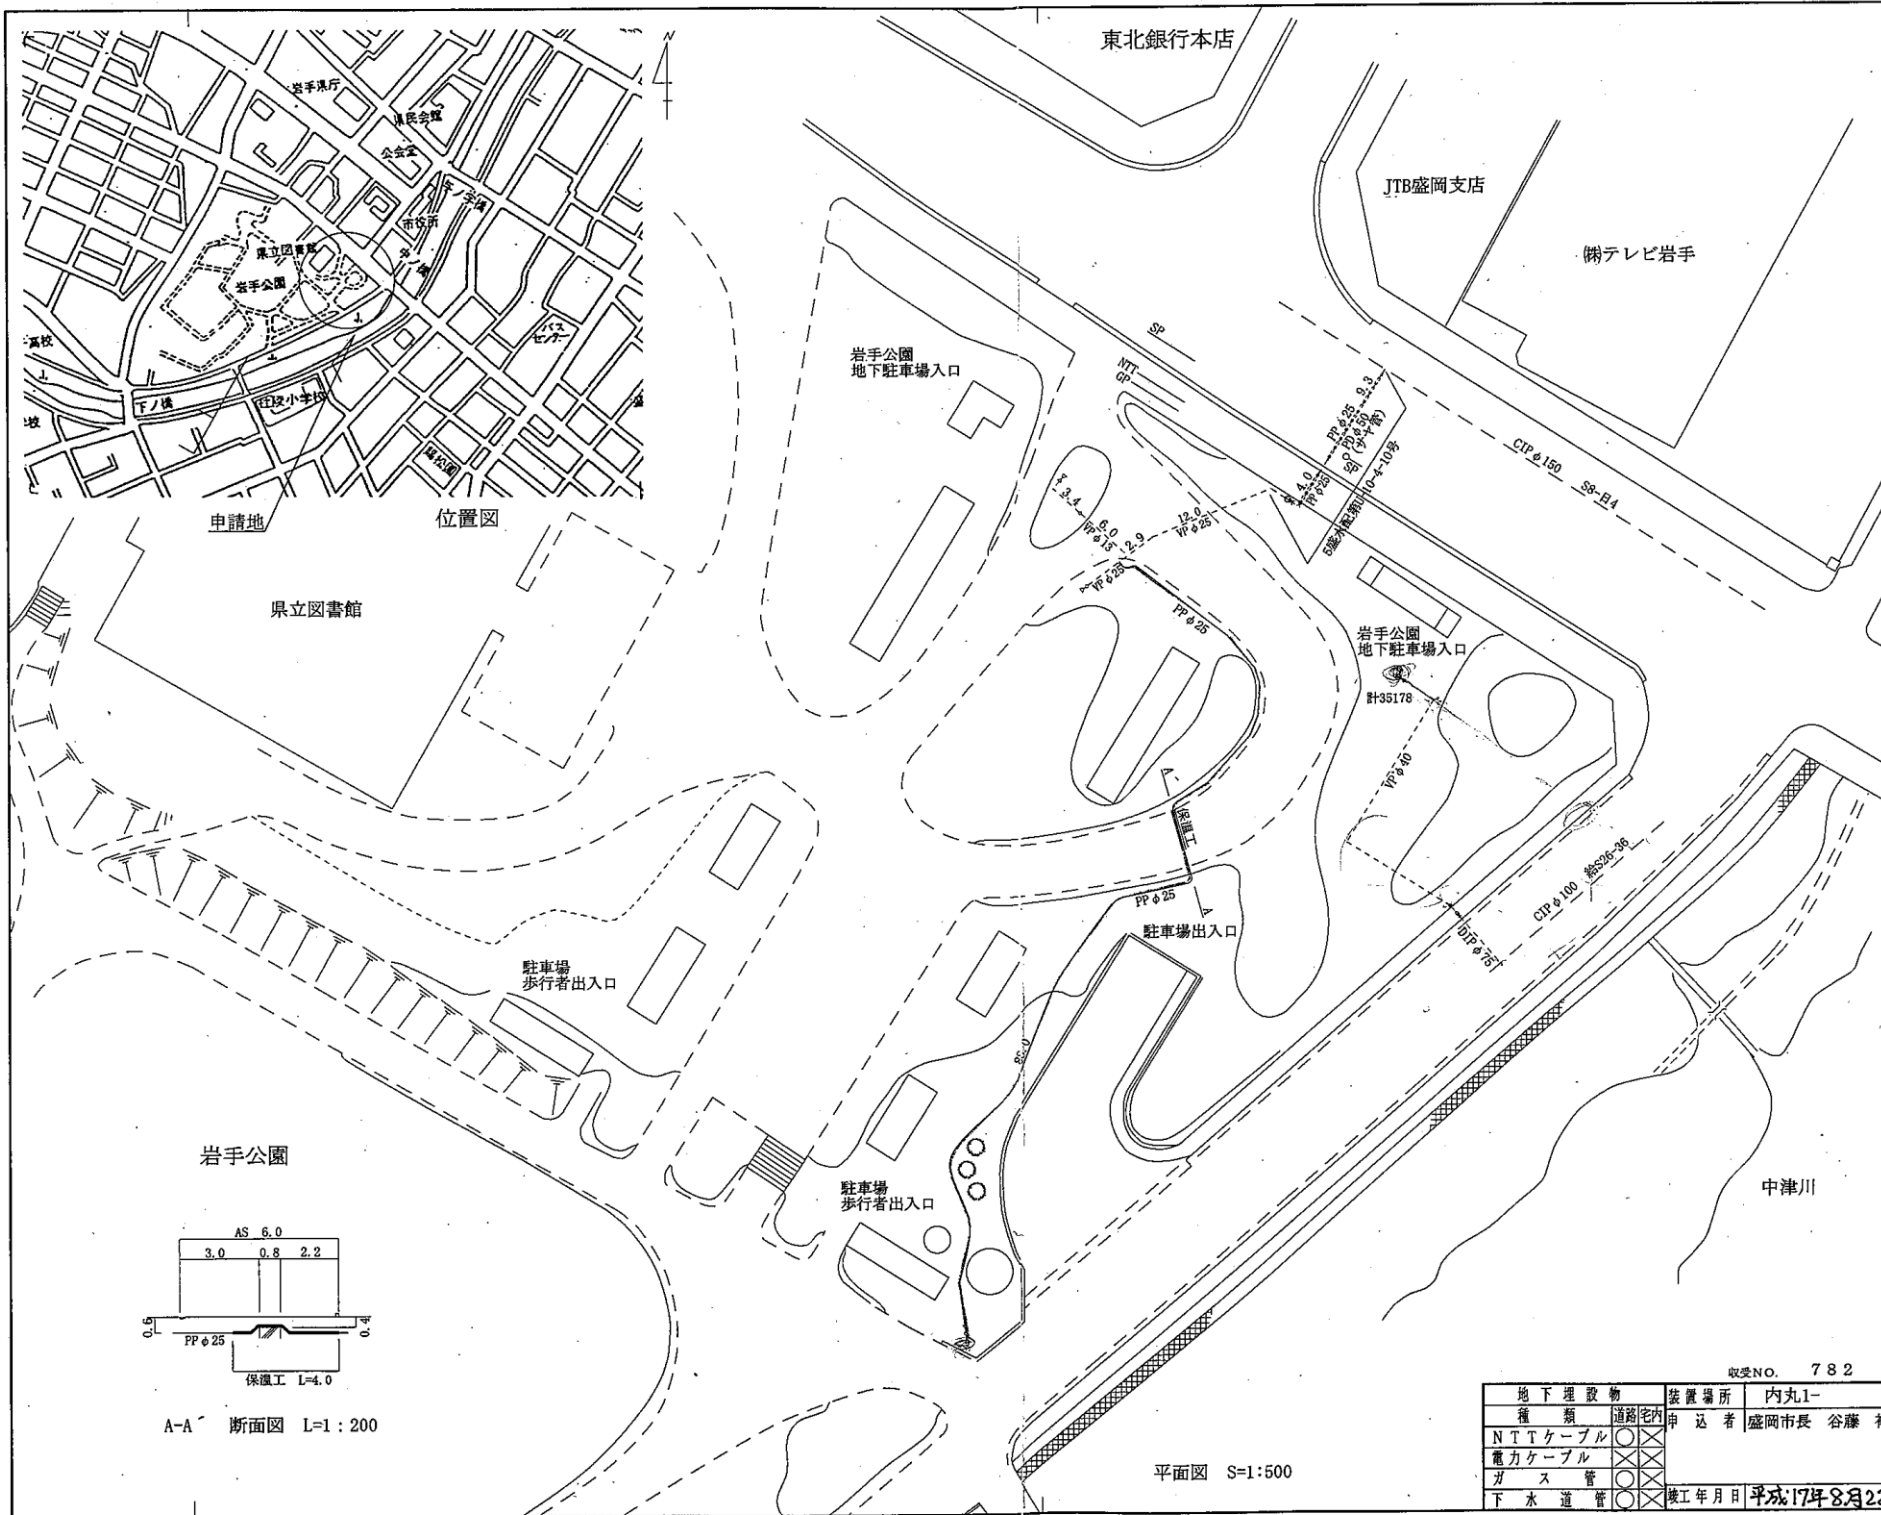

収受NO. 782

地下埋設物種類	設置場所	内丸1-
NTTケーブル	道路宅内	申込者 盛岡市長 谷藤 裕明
電力ケーブル		
ガス管		
下水道管		
竣工年月日		平成17年8月22日

A-A 断面図 L=1:200

平面図 S=1:500