
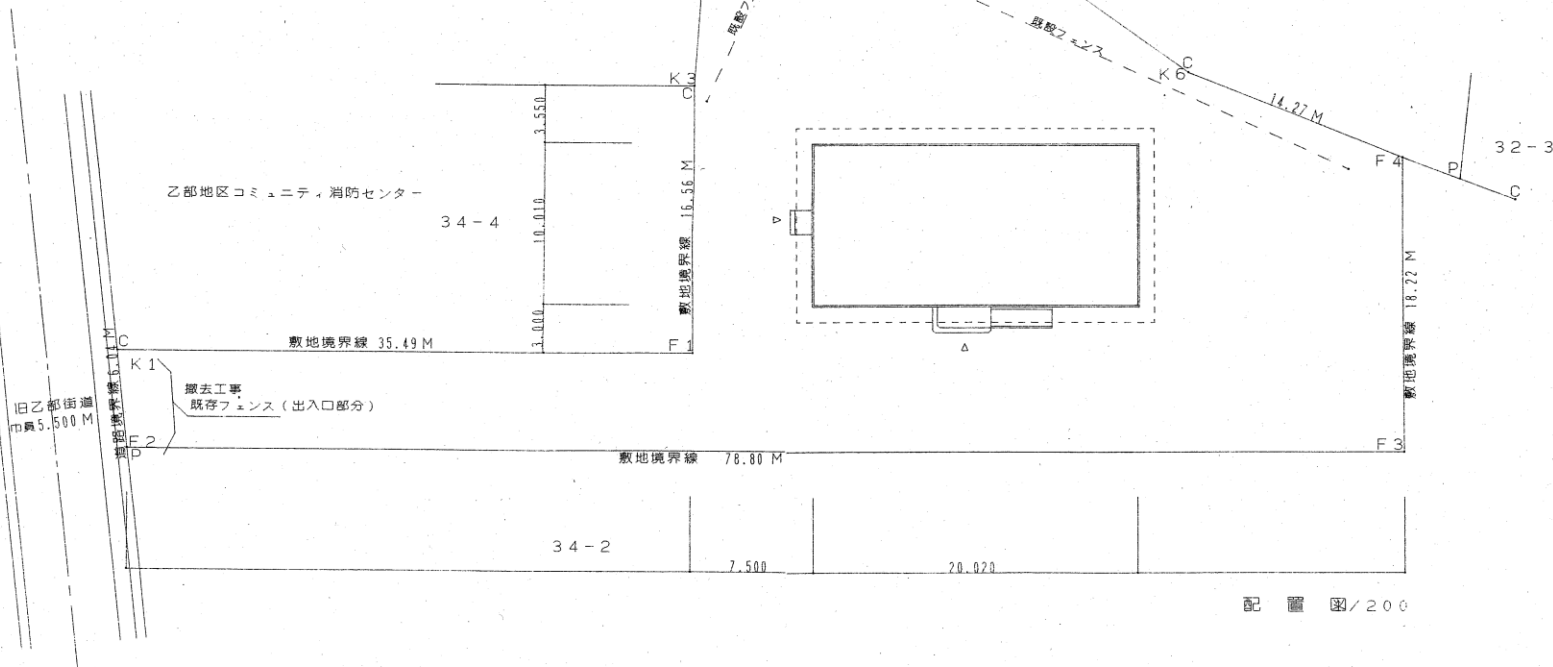


附近見取図・配置図

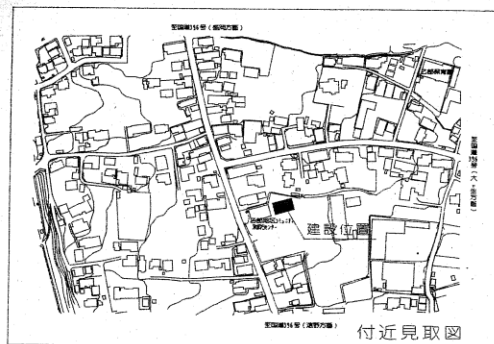

年度 平成16年度 2004	施設番号 工 事 名 称	(仮称)盛岡市立乙部老人福祉センター建設 (建築主体) 工事設計図	盛岡市建設部建築営繕課 盛岡市内丸12番2号 電話 (019) 651-4111	設計担当 館 岡 16年 8月 30日 検印	特記	図面内容 附近見取図 配置図	縮尺 1:200	25 枚/内 区分	4 建築
----------------------	--------------------------	--------------------------------------	--	---------------------------------	----	----------------------	-------------	-----------------	---------


仕上表

外 部 仕 上 裏		内 容															
名 称																	
屋 根		勾配屋根：構造用合板(7115.0下地 1×125mm A・ルーフ・グ 22kg / 品下地 ガルバリウム鋼板(1×10.4mm 瓦標準) @ 450 2枚積 水勾配4.0 / 10 雪止メアングル L-50×50×6.0															
		屋根葺き、棟巻紙、各部水切り、破風、鼻隠し：屋根材同材加工(710.8mm 軒張：硬質塩ビ製(240×120同等) 破風：硬質塩ビ製(240×120同等)															
軒 天 井		勾配屋根：石綿板(7115.0mm 目連かし張り)E断熱板 一部有孔石綿板(7115.0mm 目連かし張り)E断熱板															
外 壁		防火付(7115.0mm 構造用合板)防火付(7115.0mm 木板24×34@455 遮断防水(7115.0mm コーナー材)100 軒天見切材(耐火材一式 (防火構造 PC308E-9201) 防火付(7115.0mm 構造用合板)防火付(7115.0mm 木板24×34@455 遮断防水(7115.0mm 軒天見切材(耐火材一式 (防火構造 PC308E-9201) 外壁水切り 既製品：3mm厚塩化ビニル製(7115.0mm															
開 口 部		カラーアルミ断熱サッシ&ビドア 玄関：カラーアルミ複層引き戸 網戸：ガラス繊維入り合成樹脂製 サッシ廻りシーリング 鋼製アミド取付 水切材 及 付属部材一式															
基 礎 廻 り		左官補修仕上げ 1200mm下地鉄口 150×450 150°式															
外 部		ポーチ床：モルタル下地(150°粗面) 磁器質タイル貼 既先：1200mm磁器質タイル貼150×60															
+		サービス玄関：2200mm金目地押入 既先：1200mm磁器質タイル貼 150×60															
備 考		施設文字：カラーステンレス製(711.2 015 150角 14文字 既先金物：アルミ製(1200mm×1200mm同等)															
		プロパン置換・灯油(711.2)置換：床コンクリート金目地仕上げ															

内 部 仕 上 裏		内 容																			
室 名		床				巾木				壁				天井				備考			
		下地	仕上	種別	H	種別	下地	仕上	種別	下地	仕上	種別	断熱	種別		窓名	CH	換気扇 (設置)			
ポーチ		モルタル木ゴテ	磁器150角(粗面)150貼	-	T B 100×25	100	-						-	-							
玄 関		モルタル木ゴテ	同上 上地 7115.0mm 150貼	-	同上	100	-	石膏(7115.0mm 150貼)	F 4-☆	木下地	化粧石膏(7115.0mm 150貼)	F 4-☆	塩ビ	-	上り框 1000×30	2,700					
ホー ル		2200mm合板(7115.0mm	天然木化粧板(7115.0mm 150貼)	F 4-☆	ビニル巾木貼	75	F 4-☆	石膏(7115.0mm 150貼)	F 4-☆	*	化粧石膏(7115.0mm 150貼)	F 4-☆	塩ビ	-	下足入 受付カウンター	2,700					
ロ ー カ		2200mm合板(7115.0mm	天然木化粧板(7115.0mm 150貼)	F 4-☆	ビニル巾木貼	75	F 4-☆	石膏(7115.0mm 150貼)	F 4-☆	*	化粧石膏(7115.0mm 150貼)	F 4-☆	塩ビ	-	ビニル巾木	2,700					
事務室		2200mm合板(7115.0mm	天然木化粧板(7115.0mm 150貼)	F 4-☆	ビニル巾木貼	75	F 4-☆	石膏(7115.0mm 150貼)	F 4-☆	*	化粧石膏(7115.0mm 150貼)	F 4-☆	塩ビ	-	受付カウンター 行事予定表 掲示板 ライニング 7115.0mm 既製ステンレス両面一式	○ 2,550	○				
相談室		2200mm合板(7115.0mm	タタミ敷き(7160mm	F 4-☆	タタミ等 スパルス	-	-	石膏(7115.0mm 150貼)	F 4-☆	*	化粧石膏(7115.0mm 150貼)	F 4-☆	スパルス 生地	-	押入(巾着、上部壁)	○ 2,550	○				
+ 路込 地床部		2200mm合板(7115.0mm	天然木化粧板(7115.0mm 150貼)	F 4-☆	タタミ等 スパルス	-	-	石膏(7115.0mm 150貼)	F 4-☆	*	化粧石膏(7115.0mm 150貼)	F 4-☆	*	-		2,550					
会議実習室		2200mm合板(7115.0mm	長尺塩ビ(7115.0mm 150貼)	F 4-☆	ビニル巾木貼	75	F 4-☆	石膏(7115.0mm 150貼) 一部耐水石膏(7115.0mm 150貼)	F 4-☆	*	化粧石膏(7115.0mm 150貼)	F 4-☆	塩ビ	-	既製ステンレス両面一式 7115.0mm レンジフード一式 ライニング	○ 2,550	○				
教養実習室		2200mm合板(7115.0mm	天然木化粧板(7115.0mm 150貼)	F 4-☆	木製巾木(市調品)	100	F 4-☆	2200mm合板(7115.0mm 150貼) CL塗装	F 4-☆	*	化粧石膏(7115.0mm 150貼)	F 4-☆	*	-	扉掛けイス カーテン	○ 3,000	○				
読書室		2200mm合板(7115.0mm	長尺塩ビ(7115.0mm 150貼)	F 4-☆	ビニル巾木貼	75	F 4-☆	石膏(7115.0mm 150貼)	EP塗装	F 4-☆	*	F 4-☆	*	-	用具タナ2箇所	○ 2,700					
男子便所		2200mm合板(7115.0mm	長尺塩ビ(7115.0mm 150貼)	F 4-☆	ビニル巾木貼	75	F 4-☆	耐水石膏(7115.0mm 150貼)	F 4-☆	*	化粧石膏(7115.0mm 150貼)	F 4-☆	*	-	ブースライニング T B 110×25 大便器用(型手) 大便器用(型手)	○ 2,550	○				
女子便所		2200mm合板(7115.0mm	長尺塩ビ(7115.0mm 150貼)	F 4-☆	ビニル巾木貼	75	F 4-☆	耐水石膏(7115.0mm 150貼)	F 4-☆	*	化粧石膏(7115.0mm 150貼)	F 4-☆	*	-	ブースライニング T B 110×25 大便器用(型手) 大便器用(型手)	○ 2,550	○				
多目的便所		2200mm合板(7115.0mm	長尺塩ビ(7115.0mm 150貼)	F 4-☆	ビニル巾木貼	75	F 4-☆	耐水石膏(7115.0mm 150貼)	F 4-☆	*	化粧石膏(7115.0mm 150貼)	F 4-☆	*	-	ライニング T B 大便器用(型手) 大便器用(型手)	○ 2,550	○				
サービス玄関		2200mm合板(7115.0mm	天然木化粧板(7115.0mm 150貼)	-	ビニル巾木貼	75	F 4-☆	石膏(7115.0mm 150貼)	F 4-☆	*	化粧石膏(7115.0mm 150貼)	F 4-☆	*	-		2,700					


年 度	施設番号	工事 名 称	(仮称)盛岡市立乙部老人福祉センター建設 (建築主体) 工事設計図	盛岡市建設部建築管理課 盛岡市内丸1番2号 電話 10131 691-4111	設計担当 館 岡 1 6 年 7 月 日	特 記	図面内容 仕上表 1	間尺 -	25 枚ノ内	図 面 番 号 6
平成16年度									区分	建築
2004										

平面図

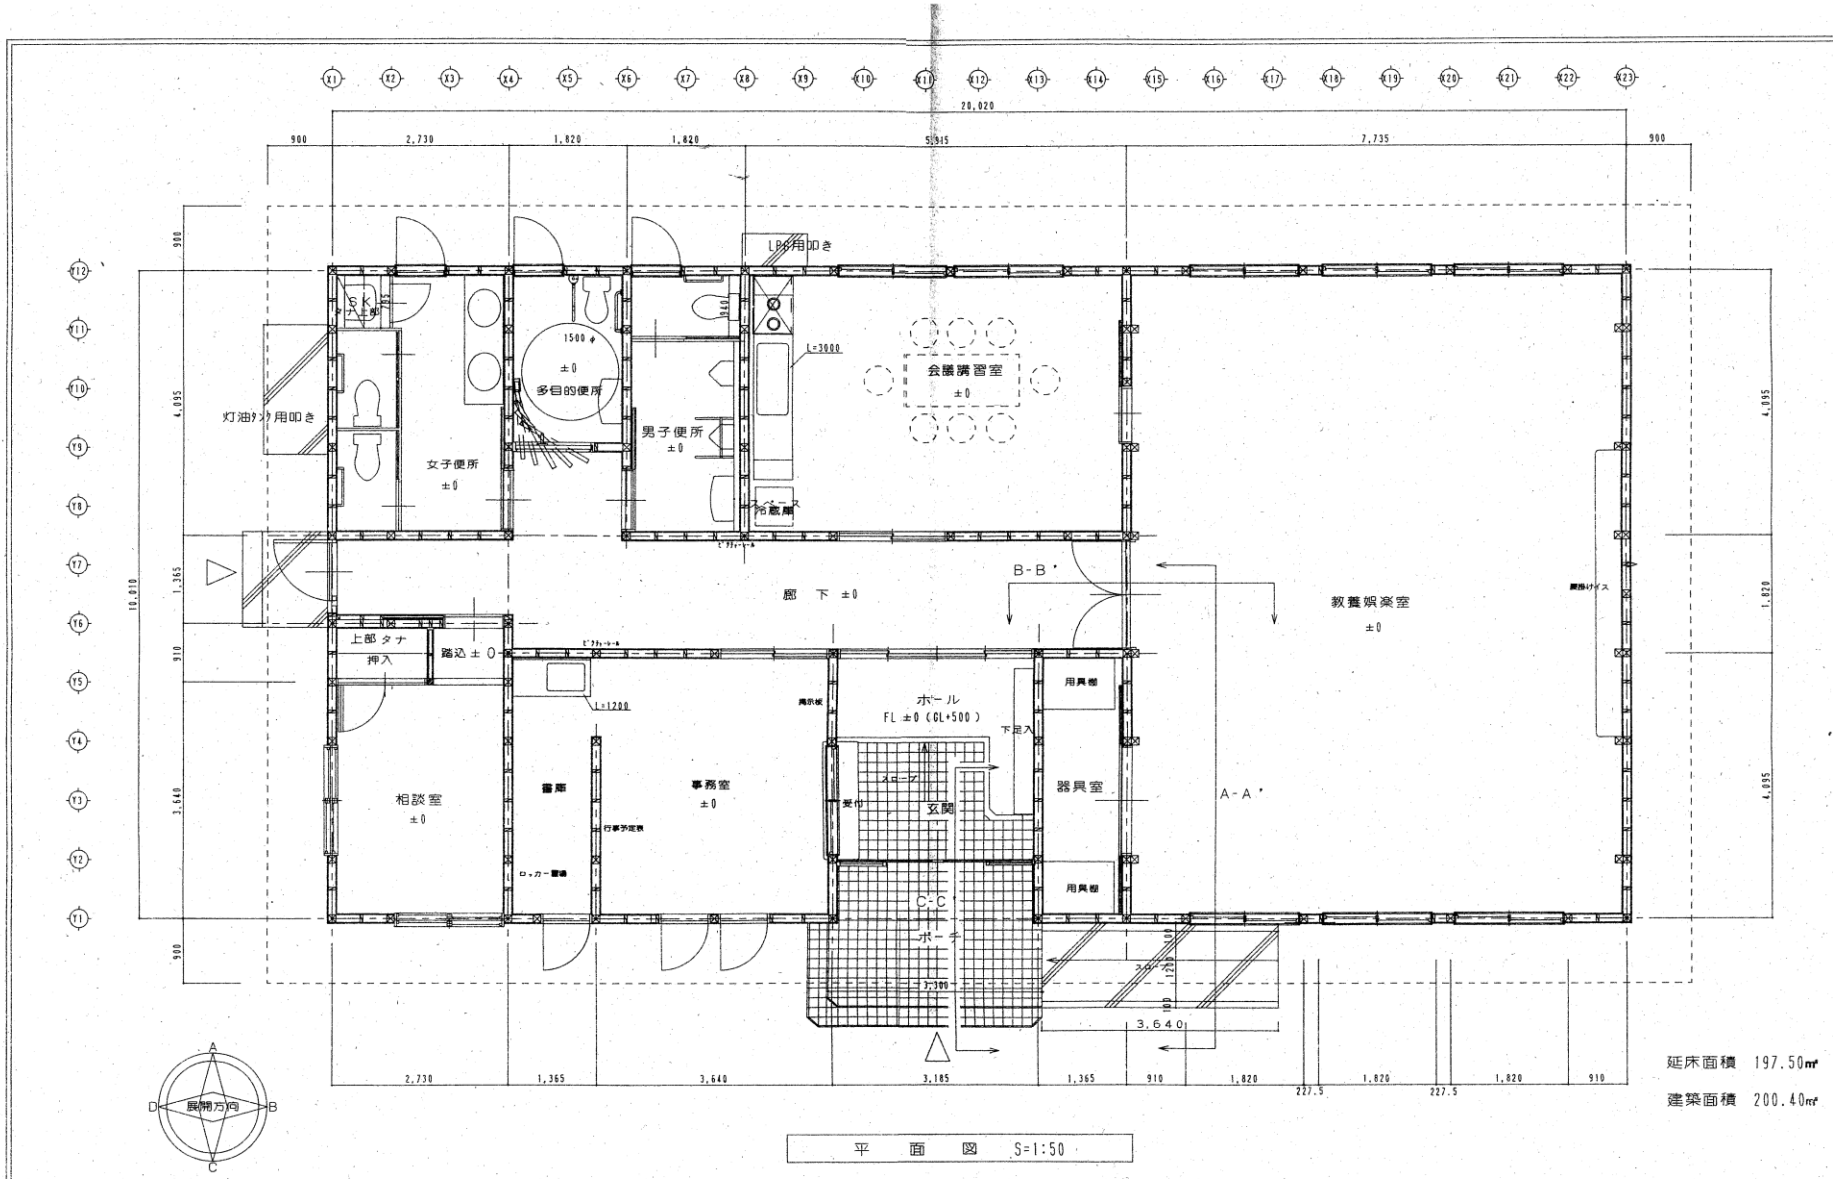

年度 平成16年度 2004	施設番号	工事 内容 部	(仮称) 盛岡市立乙部老人福祉センター建設 (建築主体) 工事設計部	盛岡市建設部建築営繕課 盛岡市内丸1-2番2号 電話 (019) 651-4111	設計担当 盛岡 16年 8月30日 横田	特記	図面内容 平面図	縮尺 1:50	25 枚ノ内 区分	8 建築
----------------------	------	---------------	---------------------------------------	---	-------------------------------	----	-------------	------------	-----------------	---------

屋根伏図

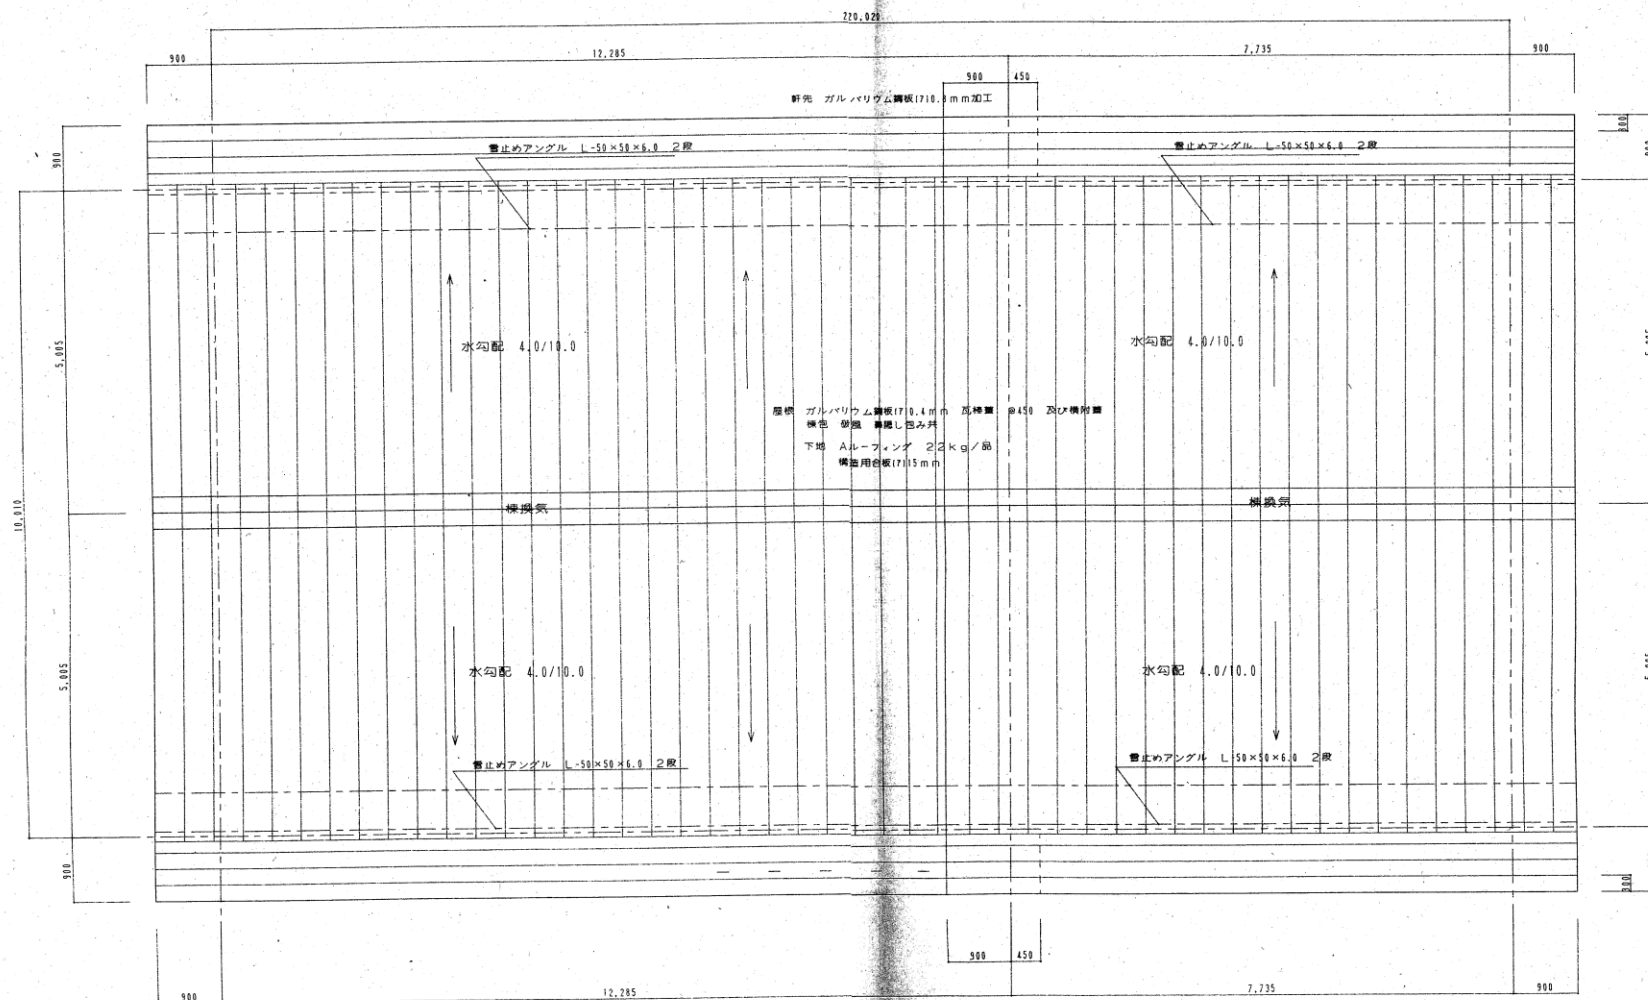

屋根伏図 S=1:50

年 度 平成16年度 2004	施設番号	工 事 名 称 (仮称)盛岡市立乙部老人福祉センター建設 (建築主体) 工事設計図	設計担当 16年度第1期 16年度第1期 16年度第1期	特 記	図面内容 屋根伏図	縮尺 1:50	25 枚ノ内	9 区画	建築
-----------------------	------	---	---------------------------------------	-----	--------------	------------	-----------	---------	----

盛岡市建設部建築営繕課
盛岡市内丸12番2号
電話 (013) 651-4111


南側立面図




南側立面圖 S=1:50

年 度	施設番号	工 事 名 称	(仮称)盛岡市立乙部老人福祉センター建設 (建築主体) 工事設計図	 盛岡市立乙部老人福祉センター建設 盛岡市内丸12番2号 電話 (0191) 651-4111 機関	設計担当 <u>館 岡</u> 16年 8月 日 特 記 _____ _____ _____ _____	図面内容 南側立面図	縮尺 1:50	25 枚/内	図面番号 10	区分 建築
-----	------	---------	--------------------------------------	---	---	---------------	------------	-----------	------------	----------

東・西側立面図

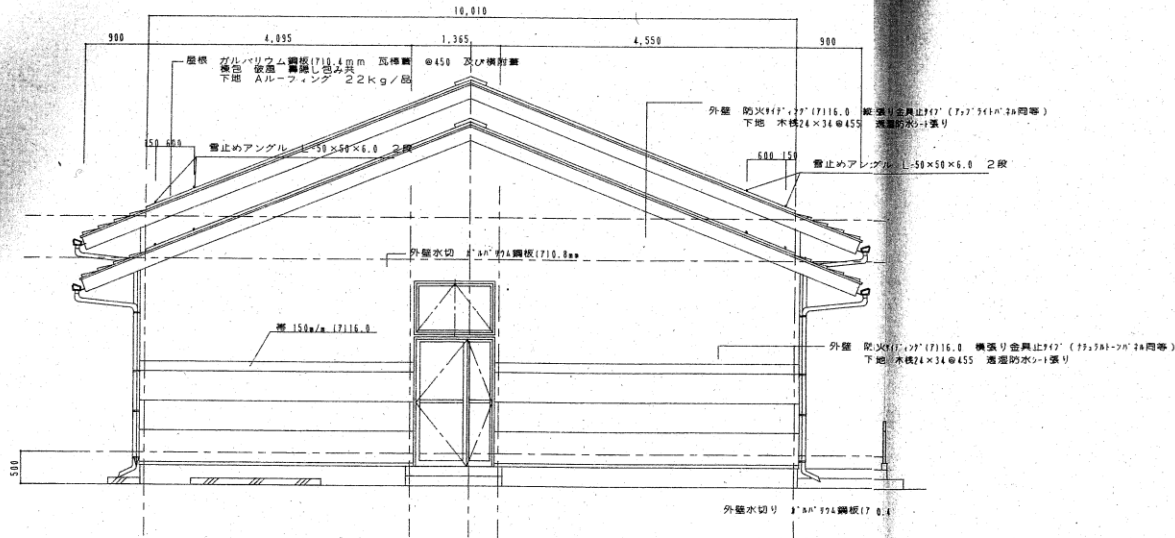


西側立面図 S=1:50

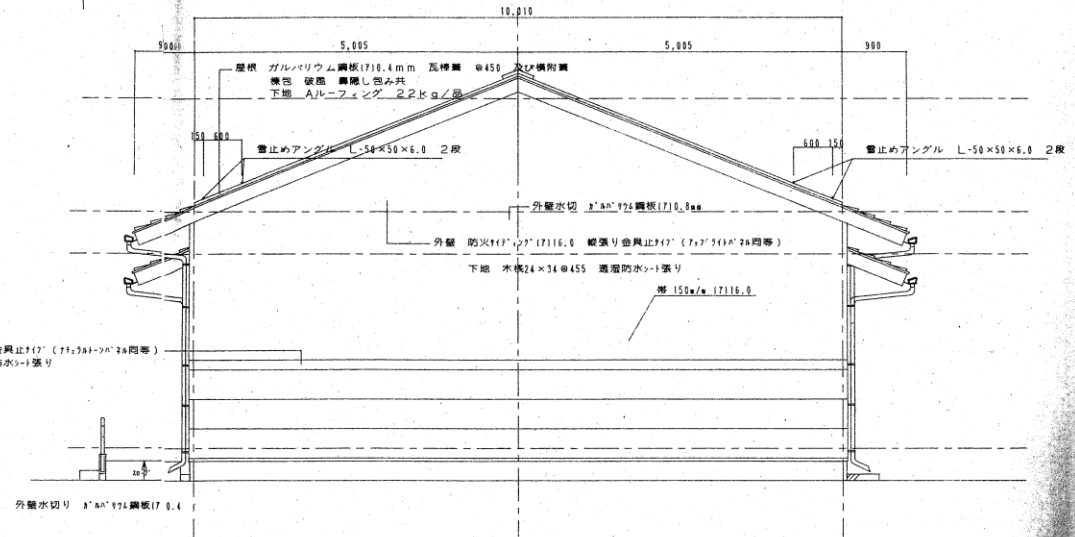

東側立面図 S=1:50

図 号	施設番号	工 事 名 称	(仮称)盛岡市立乙部老人福祉センター建設 (建築主体) 工事設計図	盛岡市建設部建築管理課 盛岡市内丸12番2号 電話 (015) 651-4111	設計担当 16年 8月 日 校閲	協 同 特 記	図面内容 東・西側立面図	縮尺 1:50	25 枚ノ内 区分	建 築
--------	------	------------------	--------------------------------------	--	------------------------	------------------	-----------------	------------	-----------------	--------


北側立面図

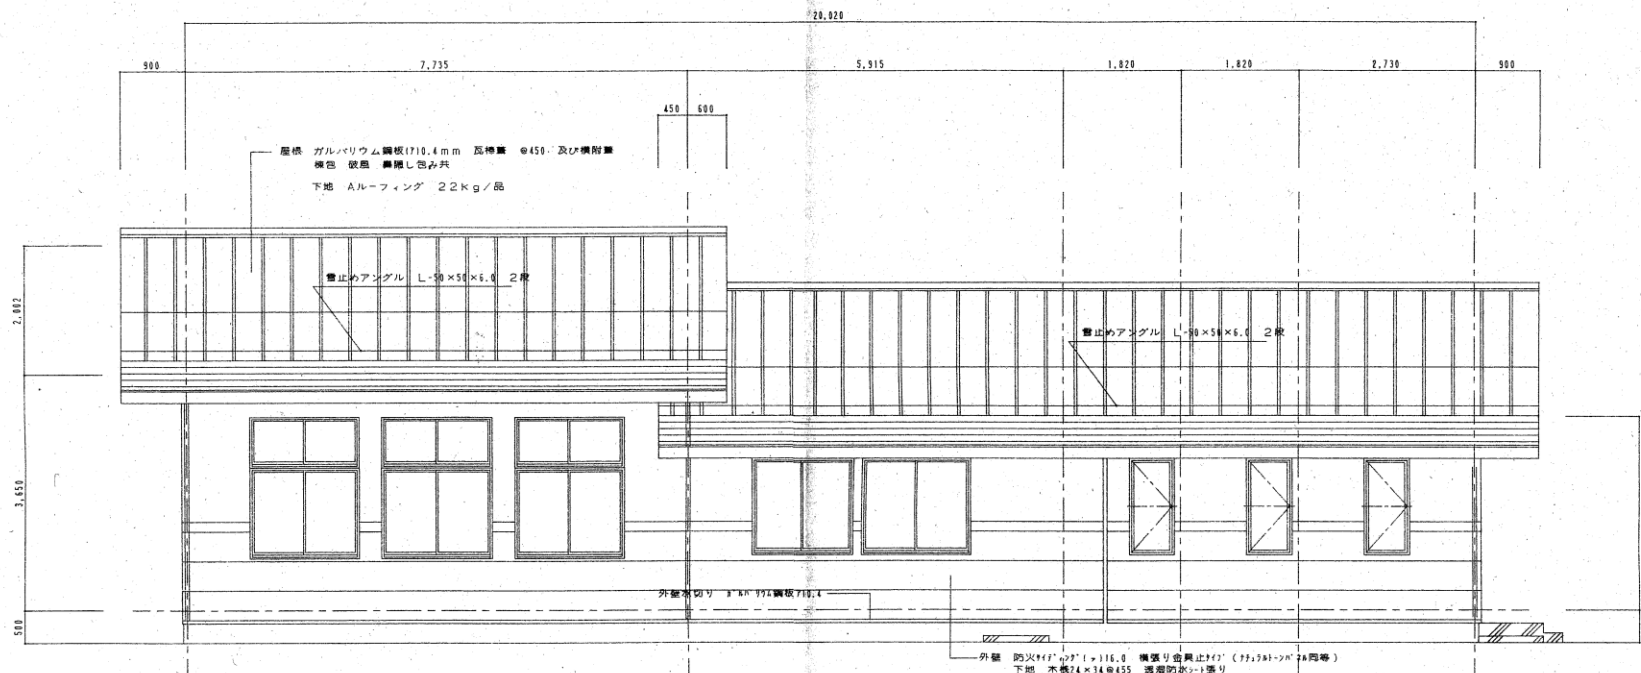

北側立面図 S=1:50

年 度	施設番号	工 事 名 称	盛岡市建設部建築営繕課	設計担当	特 記	図面内容	縮尺	25	図 番 号
平成16年度		(仮称)盛岡市立乙部老人福祉センター建設		盛 岡		北側立面図	1:50	枚ノ内	12
2004		(建築主体) 工事設計	盛岡市内丸12番2号 電話 (019) 651-4111	16年 3月 日				区分	建築

建具平面図

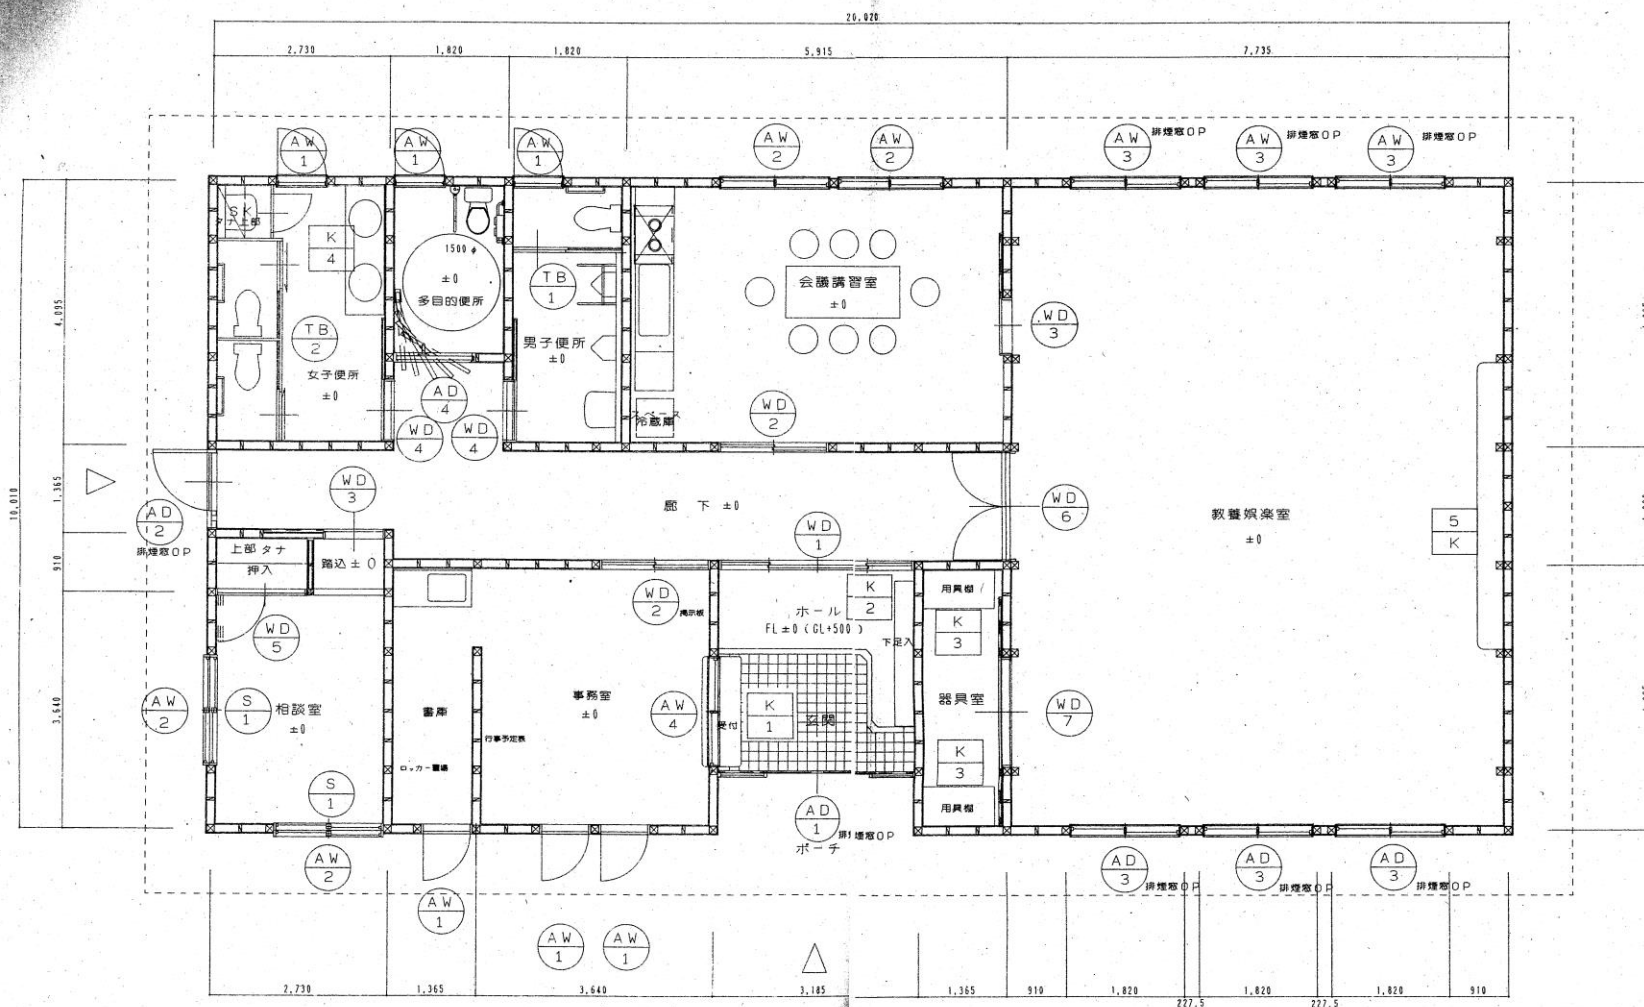


建具平面図 S=1:50

年度 平成16年度 2004	施設番号	工事 名称 盛岡市立乙姫老人福祉センター建設 (建築主体) 工事設計図	盛岡市建設部建築管理課 盛岡市内丸12番2号 電話 (019) 651-4111	設計 者 盛岡 9月 6日	特記	図面内容 建具平面図	縮尺 1:50	25 枚/内 区分 建築	19 図 集
----------------------	------	--	--	------------------------	----	---------------	------------	-----------------------	--------------

コンセント電気暖房 平面図

電気暖房器仕様						
EH-1	電気暖房器	500W	200V	壁掛型	スチール製	サーモスタット内蔵 イタズラ防止カバー付
EH-2	電気暖房器	750W	200V	壁掛型	スチール製	サーモスタット内蔵 イタズラ防止カバー付
EH-3	電気暖房器	1000W	200V	壁掛型	スチール製	サーモスタット内蔵 イタズラ防止カバー付

EM-CE14sq-3C E5, 5sq 立上り, 下がりVE (36)





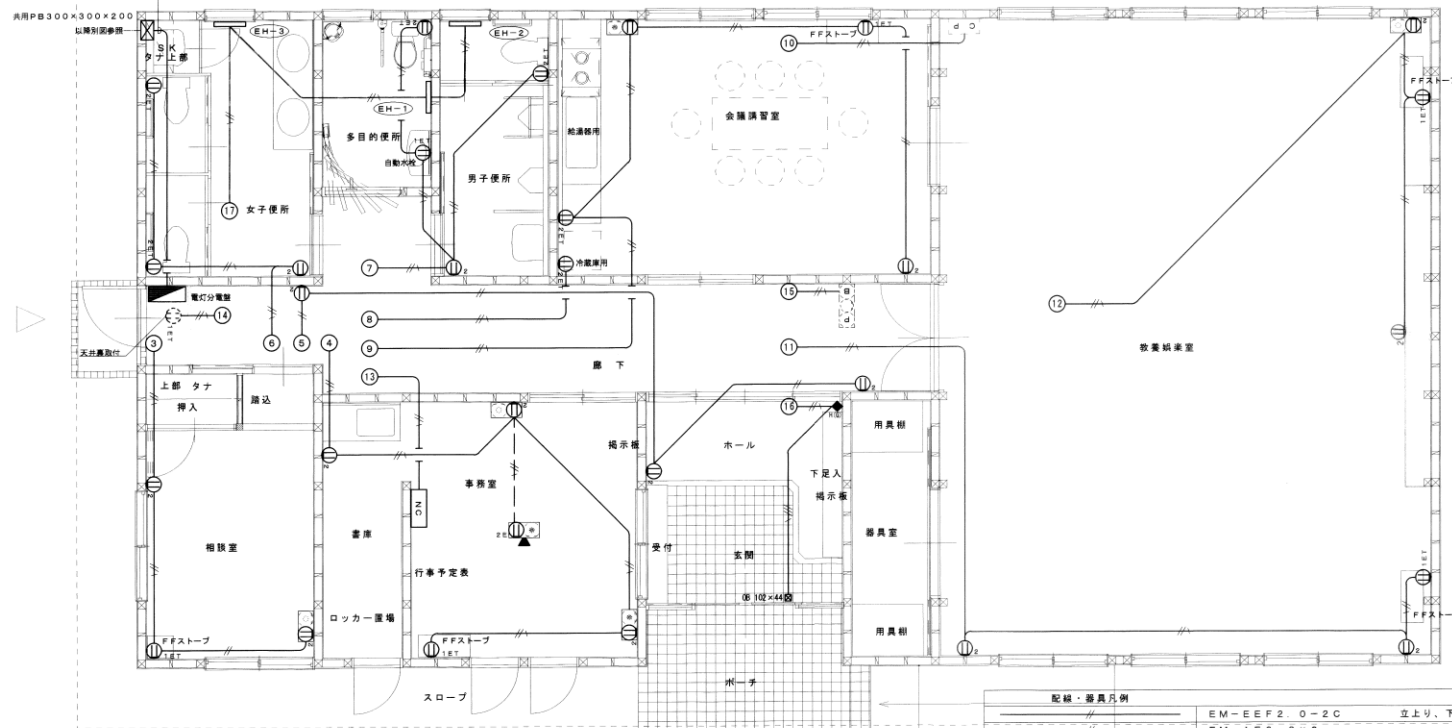


平面图 1:50

配線・器具凡例		
———	#	EM-E2F 0-2C 立上り、下がりPF (16)
———	#	EM-I E2 0×2 PF (16)
———	#	EM-E2F 0-3C 立上り、下がりPF (16)
———	#	EM-I E2 0×2 E2 0 PF (16)
———	#	EM-E2F1.6-4C 立上り、下がりPF (22)
◆	IS	ワイドスイッチ 位置表示灯付 1P15A×1 カバープレート
②①②		インコンセント 2P15A×2 E付+モジュラージャックススペース
②①②		ワイドコンセント 2P15A×2 +図例ユニットスペース 2連プレート
②①②		ワイドコンセント 2P15A×2 +モジュラージャックススペース 2連プレート
②①②	ET	廣出コンセント 2P15A×1 ET付


年 度	施 設 番 号	工 事 名 称	(仮称)盛岡市立乙部老人福祉センター 建設 (電気設備) 完成図 工事設計図 盛岡市建設部建築営繕課 盛岡市内丸12番2号 電話 (019) 651-4111	設計担当	吉田 (佳)	特 記	図面内容	縮尺	10	図面番 号	E-5
平成16年度				16年 6月 日			コンセント		枚ノ内		
2004				抜図			電気暖房 平面図	1:50	区分	電気設備	

照明器具参考姿図

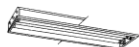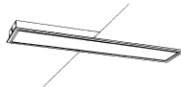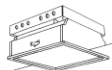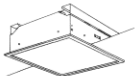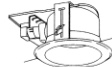A	FRS9-321 PH	B	1 FRS19-321 (電球色) PH	C	FHF-322 PH	D	FPL23W-2 PH	E	FHP32W-3 PH
			2 FRS19-322 PH						
直付型		埋込型		埋込型 パネル：和紙模様のアクリル 枠：木製（白木）		埋込型 350 ^φ パネル：乳白アクリル		埋込型 パネル：乳白アクリル	
									
F	FDL18W-1 EL	G	FRS13-D131 EL	H	FL-201 EL				
直付型 パネル：乳白アクリル		埋込型 反射板：鏡面仕上げ 枠：ホワイト		棚下取付 スイッチ付 乳白アクリルカバー					
									
A	FDL13W-1 EL	B	FDL13W-1 EL	*	K1-IRS4-J13				
防雨型 乳白ガラスカバー オフブラック		防雨型 乳白アクリルカバー オフブラック		埋込型 非常用照明器具 バッテリー内蔵型					
									

照明器具参考姿図

電灯平面図

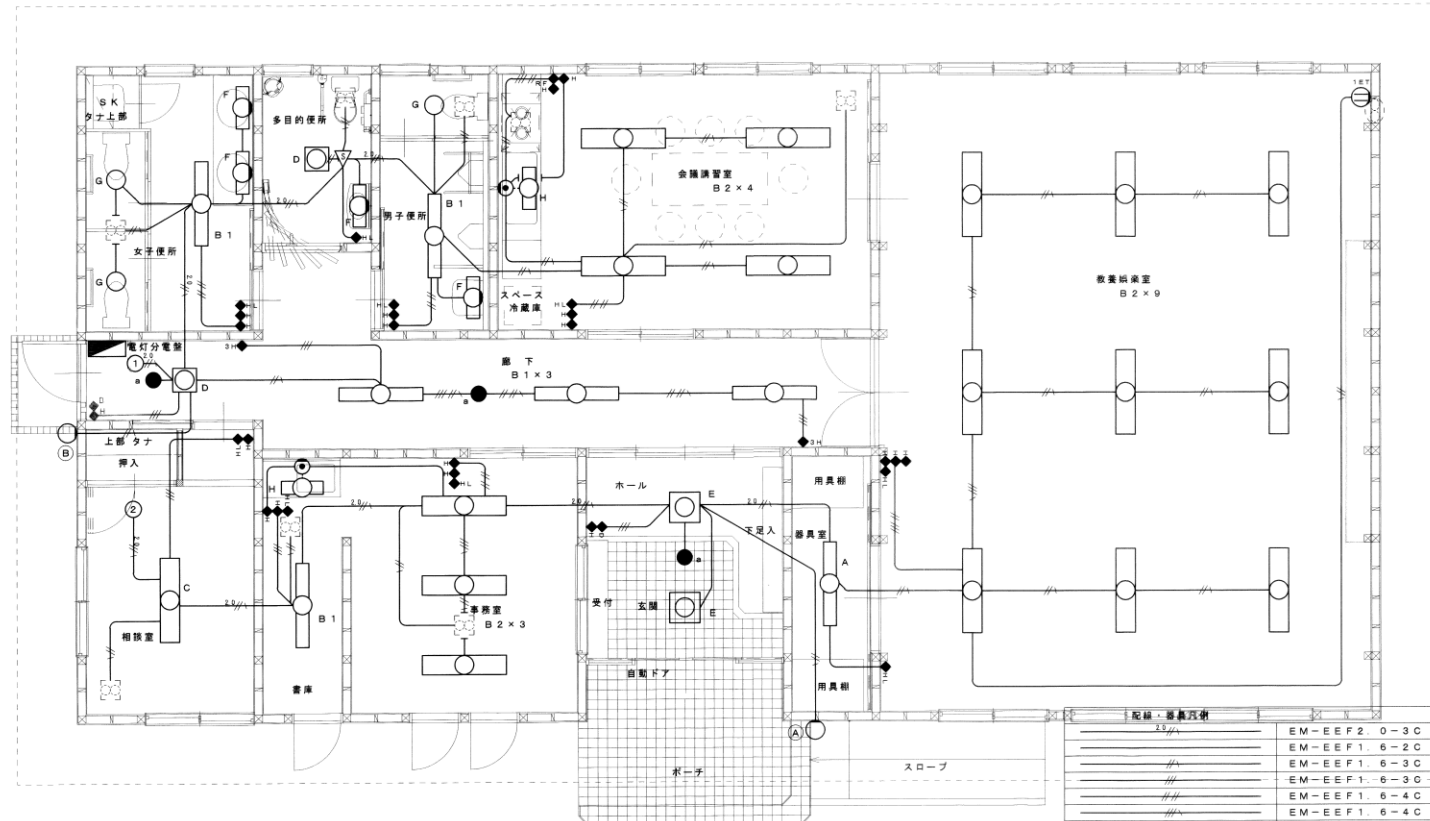


機器表

記号	品名	仕様及び参考型番	数量	備考
C-1	座便式便器	CS670B SS670BNWL TCF222 YH51Rx2 YKH21W	3	
C-2	座便式便器(車椅子対応) (オストメイト対応)	CS20AB SS30BAKLE TCF223V86RHQ T95VLV2R YH51R YKH21W YKH400	1	
U	小便器	U-307C T660PNX T62-16	2	
L-1	洗面器	L2700W TS126AR TLR11Z T6BMS TL340CRU TL220D	1	
L-2	洗面器	L2700W TS126AR TEL70AX T6BMS T6BX TL220D	1	
L-3	洗面器(カウンター)	L546U TS126BR TLR11 T6BMS T4B10U TL516G	2	
SK	掃除用流し	SK22A TK22 T37SE T23AE20 TN114X T9R T9RAY	1	
TS-1	化粧鏡	TS119ASR3	3	
TS-2	化粧鏡	TS119ASR14	1	
OT	灯油タンク	溶融亜鉛メッキ鋼板製 呼吸容量200ℓ(有効容量200ℓ未満) オイルストレーナ バルブ	1	
FF-1	FF式暖房器	暖房出力4.23KW/1.74KW 燃料消費量0.198~0.48ℓ/h 薄型給排気筒 背面給気 給排気筒保護ダクト シェッド付28A ¹ - FF-54TS	1	
FF-2	FF式暖房器	暖房出力5.81KW/2.63KW 燃料消費量0.298~0.66ℓ/h 薄型給排気筒 給排気筒保護ダクト シェッド付28A ¹ - FF-5000S	2	
FF-3	FF式暖房器	暖房出力9.94KW/3.44KW 燃料消費量0.39~1.11ℓ/h 薄型給排気筒 給排気筒保護ダクト シェッド付28A ¹ - FF-10000S	2	
GH	瞬間湯沸器	定格元止式5号5号とう管コック15A 止水栓BAY16 SUSFJ15 PH-SRF	1	
GM	ガスメーター	マイコンメーター 3号相当 ガス漏れ警報継進動機能付	1	
GB	ガス集合装置	20Kgボンベ2本立用集合装置 ボンベ転倒防止チェーン他付属品	1	

暖房機器表

記号	品名	仕様及び形式	数量	設置場所	備考
EF-1	天井換気扇	低騒音形 100φ x 208m3/h x 1φ100V-22W VC共 参考型番 VD-17ZSC5	1		
EF-2	天井換気扇	低騒音形 100φ x 88m3/h x 1φ100V-13W VC共 参考型番 VD-13ZSC5	1		
EF-3	天井換気扇	低騒音形 100φ x 144m3/h x 1φ100V-16.5W VC共 参考型番 VD-16ZCX5	3		
EF-4	天井換気扇	低騒音形 150φ x 600m3/h x 1φ100V-74W VC共 参考型番 VD-23ZB5	1		
EF-5	有圧換気扇	排気専用 250φ x 720m3/h x 1φ100V-37.5W 電動シャフト付SUSフード共 参考型番 EFG26MS	1		
EF-6	天井換気扇	低騒音形 100φ x 107m3/h x 1φ100V-13W VC共 参考型番 VD-13ZSC5	1		
OA6-1	外気取入口	100φ 風量調節形 樹脂製 防虫網付き深形A ¹ /D ¹ 共	5		
OA6-2	外気取入口	150φ 風量調節形 樹脂製 防虫網付き深形A ¹ /D ¹ 共	2		

器具配置図

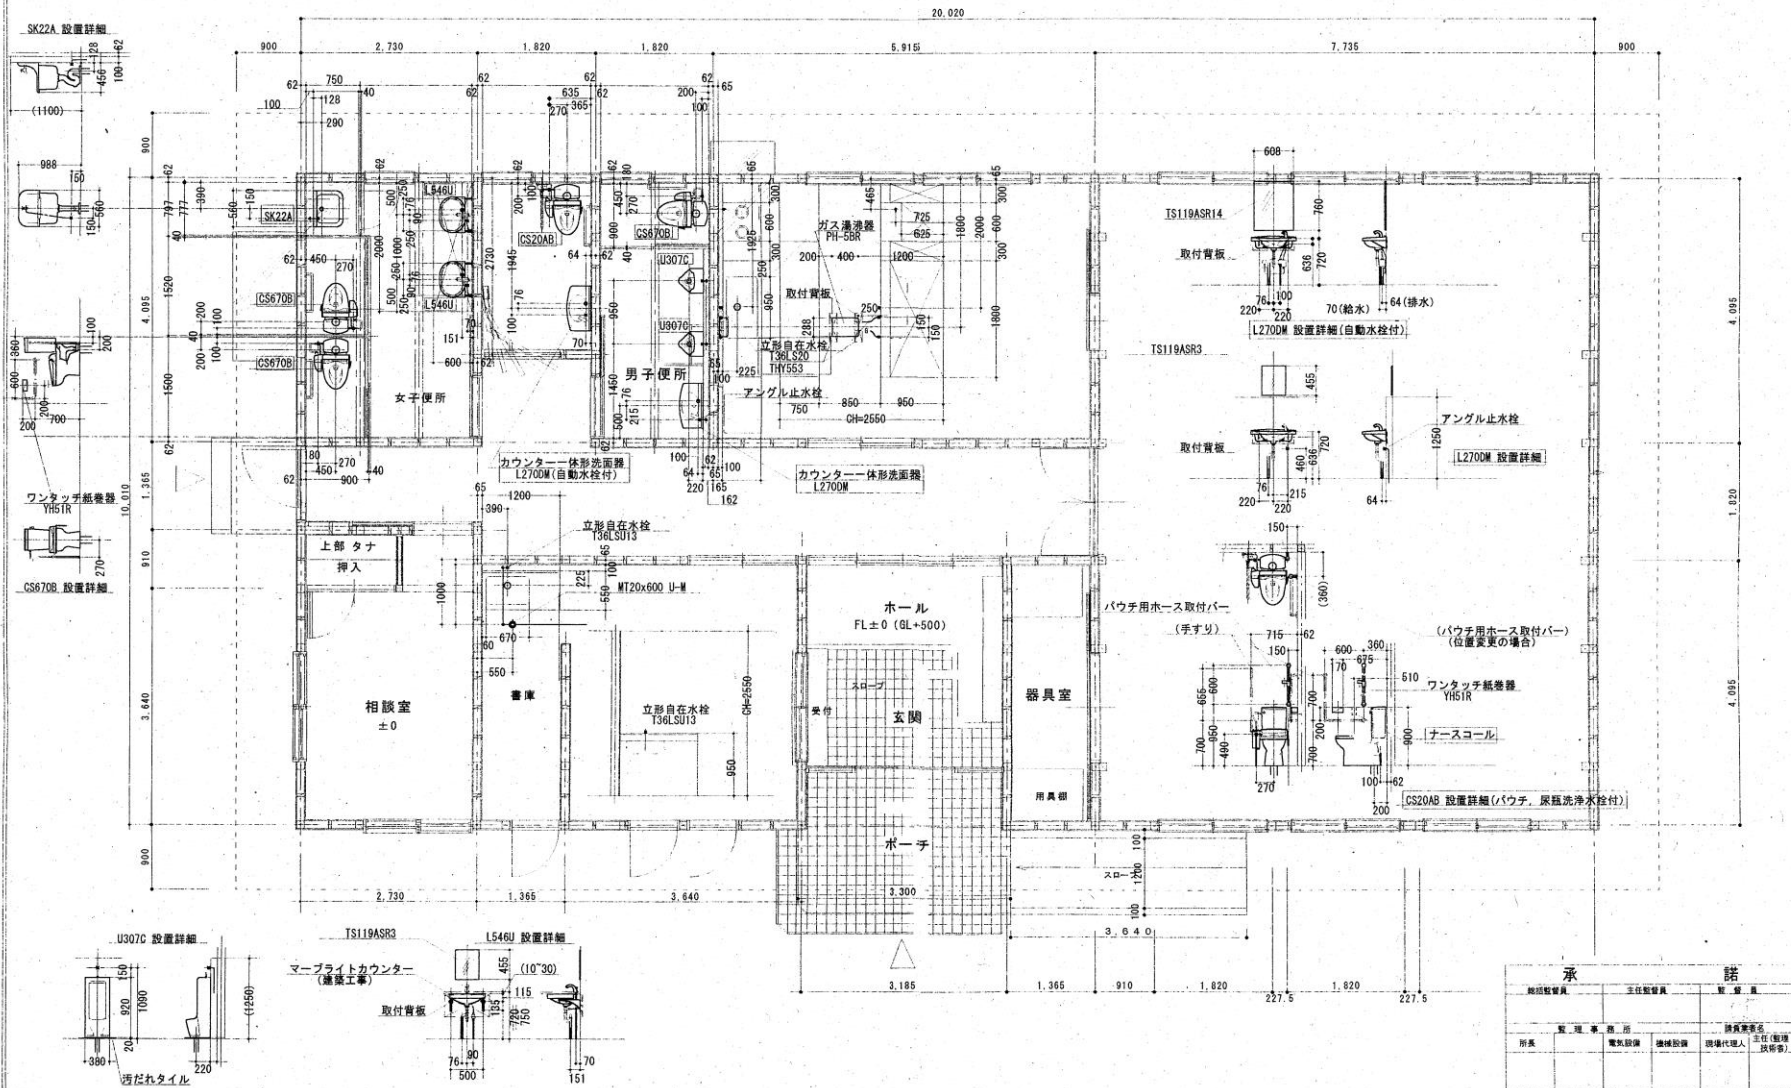

盛和工業株式会社

現場代理人

担 担

製 圖

縮尺 $S = 1/50$

年月日 04. 10.

工事名称

盛岡市立乙部老人福祉センター建設（機械設備）工事


器具配置図

承


總括監督員	主任監督員	監督員
-------	-------	-----

52

調子

所長	電氣設備	機械設備	現場代理人	主任技師
----	------	------	-------	------

1


[illegible]

No. 4