

- Ⓐ 既存鉄筋コンクリート
 - Ⓑ 既存サッシュ (開口部)
 - Ⓒ LGS 65
 - Ⓓ スチールパーティション
 - Ⓔ 新設鉄骨壁 (鉄骨)
 - Ⓕ 新設鉄骨壁 (RC)
 - Ⓖ 押出成形セメント板 100
 - Ⓗ 石膏ボード
 - Ⓘ スライディングウォール
- : コアガード (新設物SK-C66-11L同等品)

改修 地下1階平面図 1/100

久慈設計・中居敬一都市建築設計
特定設計共同企業体


19	記	

改訂番号	改訂月日	改訂内容
	平成19年6月	第1回設計変更
	平成19年11月	第2回設計変更

承認	審査	検印	製図

工事名称	盛岡市保健所整備(建築主体) 工事
図面内容	既存 地下1階平面図

一級建築士 登録第3239号 小川 偉	業務番号 06083
図面区分 建築業匠	縮尺 1/100
図面番号 141 60A	23

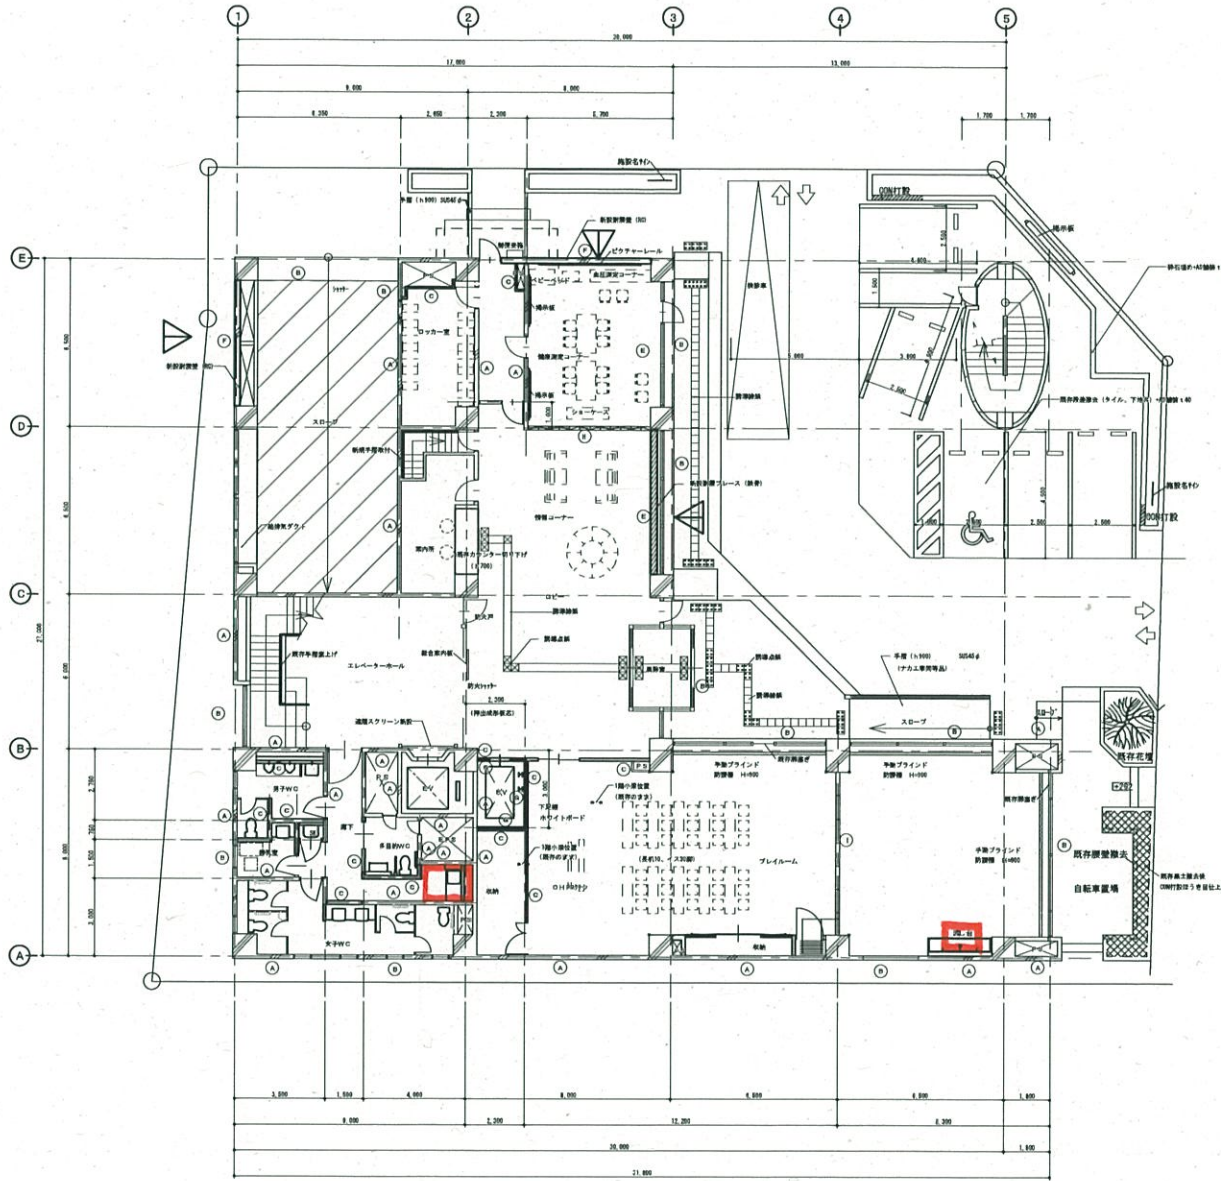

改修 1階平面図 1/100

※ 耐震補強面を示す

- ① 既存鉄筋コンクリート 二 ZZZ コ
- ② 既存サッシュ (開口部) 〇 〇〇 〇
- ③ LGS+LS
- ④ スチールパーティション
- ⑤ 新設断熱層 (断熱)
- ⑥ 新設断熱層 (RC)
- ⑦ 押出成形セメント板 t40
- ⑧ 新設パネル
- ⑨ スライディングウォール
- ※ コーナガード (新設層SS-C90-11L等相当)

久慈設計・中居敬一都市建築設計
特定設計共同企業体


特記	

設計者	改訂月日	改訂内容
久慈設計	平成15年6月	第1回設計変更
	平成19年11月	第2回設計変更

承認	審査	検印	製図

工事名称	盛岡市保健所整備(建築主体) 工事
図面内容	改修1階平面図

設計者	久慈設計
事務所	盛岡市保健所整備(建築主体) 工事
図面番号	141 R6内 24

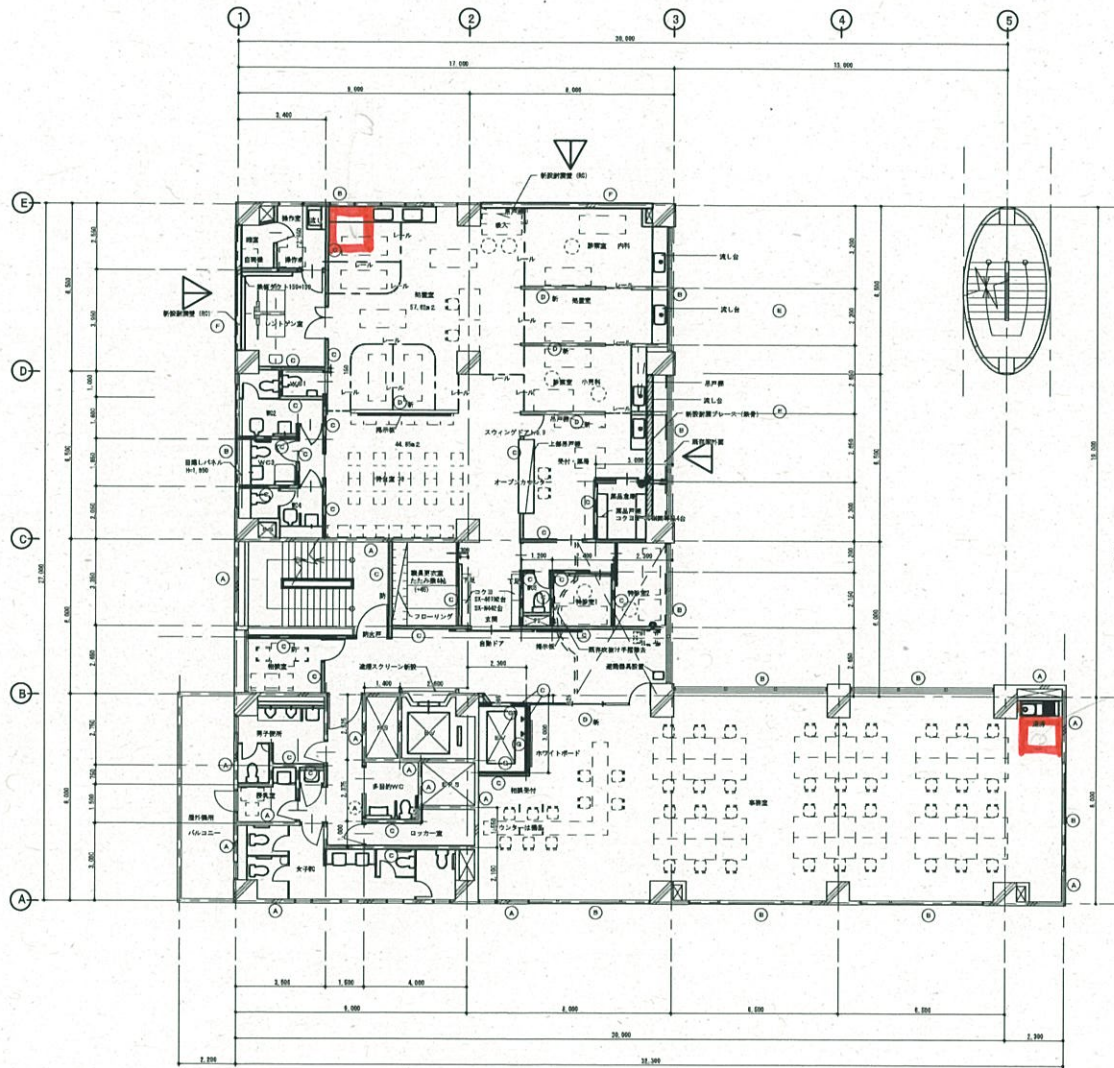

改修 2階平面図 1/100

- Ⓐ : 既存鉄筋コンクリート
- Ⓑ : 既存サッシュ (開口部)
- Ⓒ : L&L 05
- Ⓓ : スチールパーティション
- Ⓔ : 新設鉄骨造 (鉄骨)
- Ⓕ : 新設鉄骨造 (RC)
- Ⓖ : 押出成形セメント板 400
- Ⓗ : 石膏パネル
- Ⓘ : スライディングウォール
- ※ : コーナガード (新設和SK-CNS-1TL同等品)


※ 製図標準図を参照

久慈設計・中居敬一都市建築設計
特定設計共同企業体

特記	平成19年8月 第1回設計変更	平成19年10月 第2回設計変更
設計番号	改訂月日	改訂内容
	平成19年8月 第1回設計変更	平成19年11月 第2回設計変更

承認	審査	検印	製図

工事名称	盛岡市保健所整備(建築主体) 工事	一般建築士 事務所32239号 小川 特	業務番号	06083
図面内容	改修2階平面図	竣工図	図面区分	建築権限
			縮尺	1/100
			図面番号	141 801内 25

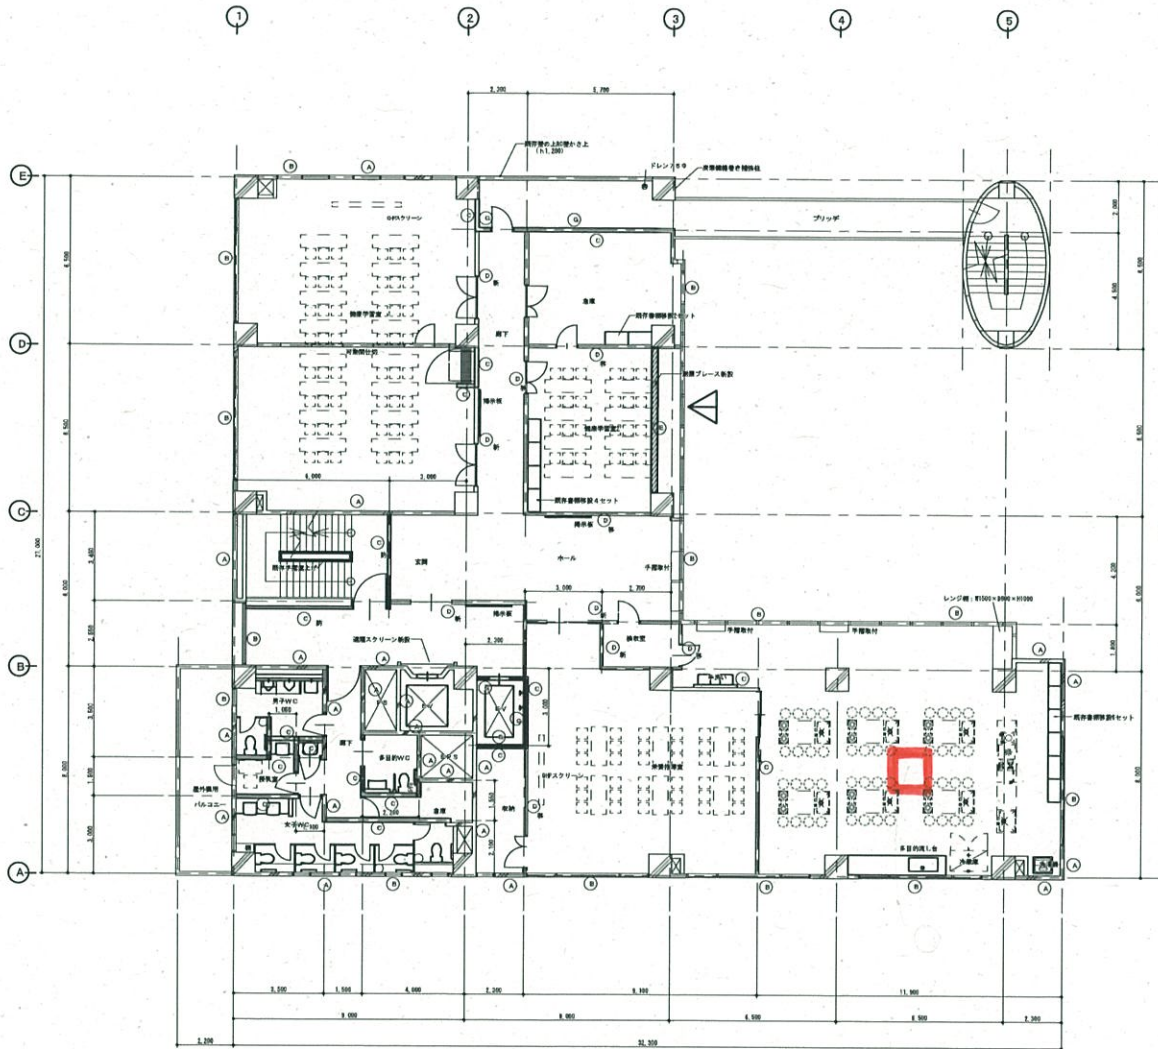

改修 4階平面図 1/100

- Ⓐ 既存鉄筋コンクリート
 - Ⓑ 既存サッシュ (開口部)
 - Ⓒ LGF + EG
 - Ⓓ スチールパーティション
 - Ⓔ 新設耐震壁 (鉄骨)
 - Ⓕ 新設耐震壁 (RC)
 - Ⓖ 射出成形セメント板 + EG
 - Ⓗ 石膏パネル
 - Ⓢ スライディングウォール
- * : コーナガード (新編和38-C90-11L用専用品)

久慈設計・中居敬一都市建築設計
特定設計共同企業体

特記	


改訂番号	改訂月日	改訂内容
		平成19年8月 第1回設計変更 平成19年11月 第2回設計変更

承認	審査	検図	製図

工事名称	盛岡市保健所整備(建築主体) 工事
図面内容	改修4階平面図

一級建築士 業務第3239号 小川 輝	業務番号 06063
図面区分 建築業控	縮尺 1/100
図面番号 141 80内 27	

竣工図

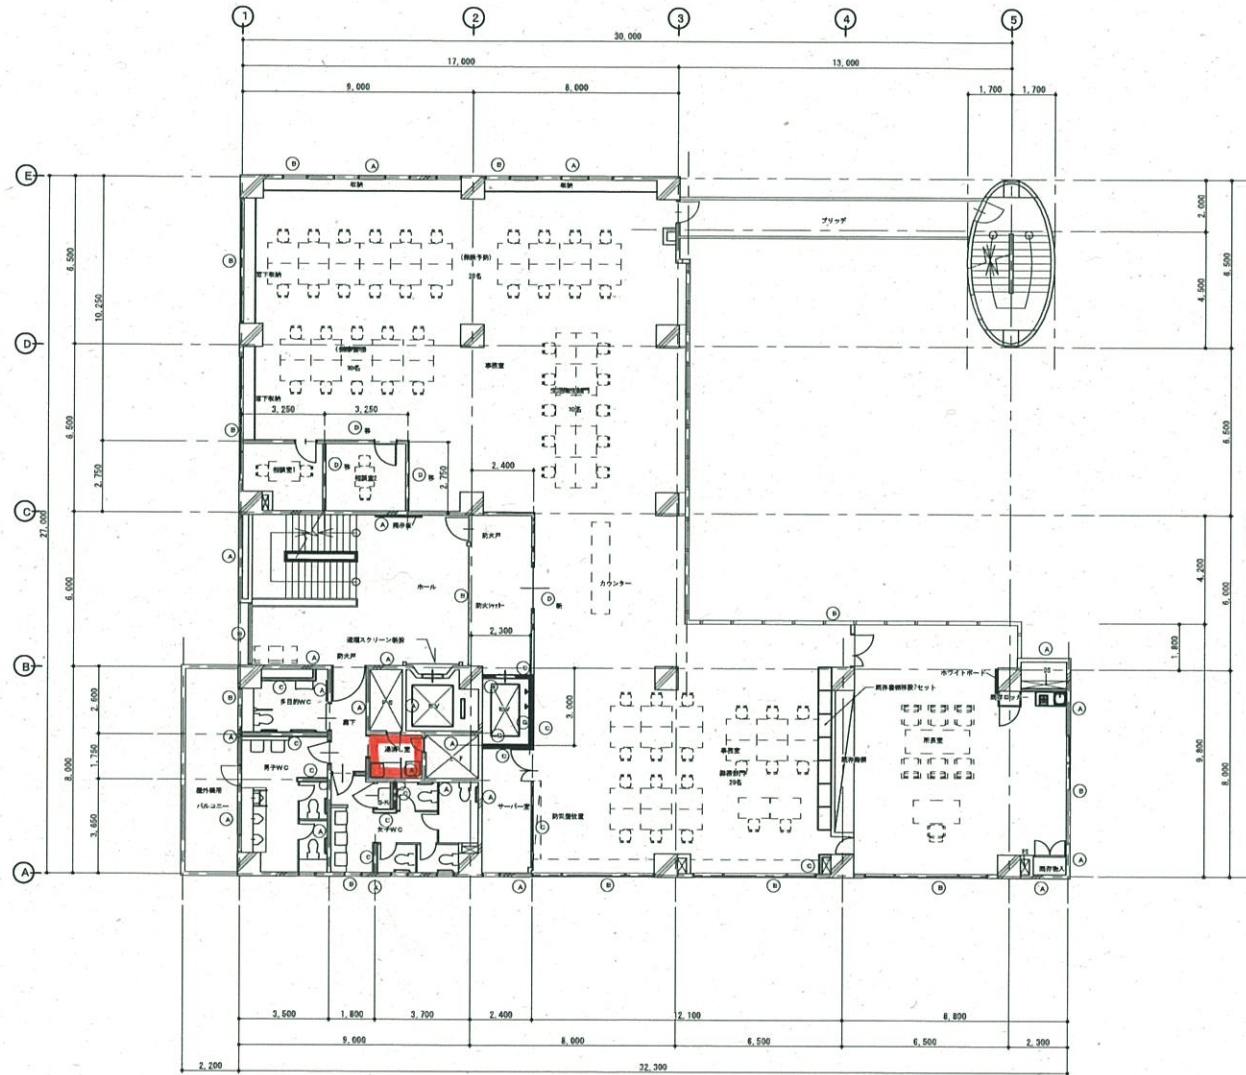

改修 6階平面図 1/100

- Ⓐ : 既存鉄骨コンクリート
- Ⓑ : 既存サッシュ (開口部)
- Ⓒ : LGS165
- Ⓓ : ステールパーティション
- Ⓔ : 新設耐震壁 (軸寄)
- Ⓕ : 新設耐震壁 (RC)
- Ⓖ : 押出成形セメント板160
- Ⓗ : 新設パネル
- Ⓙ : スライディングウォール
- ※ : コーナガード (新設和16-C65-17L同等品)


久慈設計・中居敬一都市建築設計
特定設計共同企業体

特 記	平成19年8月 第1回設計変更	平成19年10月 第2回設計変更
	平成19年8月 第1回設計変更	平成19年11月 第2回設計変更

改訂番号	改訂月日	改訂内容
		平成19年8月 第1回設計変更
		平成19年11月 第2回設計変更

承認	審査	検図	製図

工事名称	盛岡市保健所整備(建築主体) 工事	一級建築士 登録第72319号 小川 博	業務番号 06083
図面内容	改修6階平面図	縮尺 1/100	業務区分 建築意匠
	竣工図		図面番号 141 009 29

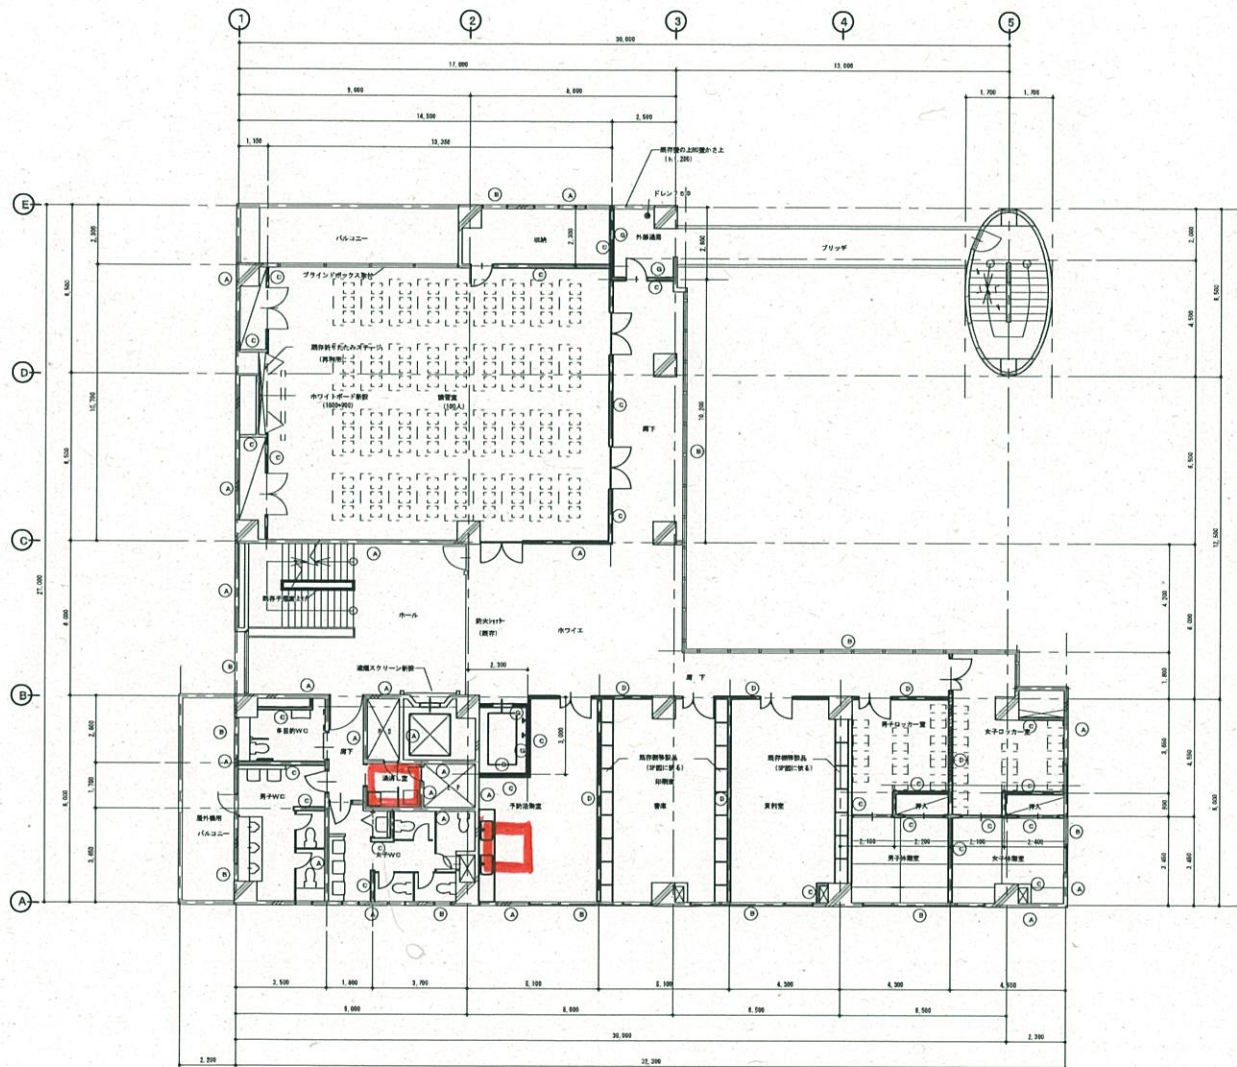

改修 7階平面図 1/100

- Ⓐ : 既存鉄骨コンクリート
- Ⓑ : 既存サッシュ (開口部)
- Ⓒ : LG165
- Ⓓ : スチールパーティション
- Ⓔ : 新設耐震壁 (換気)
- Ⓕ : 新設耐震壁 (RC)
- Ⓖ : 射出成形セメント板 : 60
- Ⓗ : 折畳パネル
- Ⓙ : スライディングウォール
- : コナガード (新設鉛15・090・17L換等品)

久慈設計・中居敬一都市建築設計
特定設計共同企業体

特記	

改訂番号	改訂月日	改訂内容
	平成19年8月	第1回設計変更
	平成19年11月	第2回設計変更

承認	審査	検回	製図

工事名称	盛岡市保健所整備(建築主体)工事
図面内容	改修7階平面図

一般建築士 登録第32539号 小川 修	業務番号 06083
縮尺 1/100	図面区分 建築業匠
図面番号 141 R00内	30

竣工図