改修前

望楼

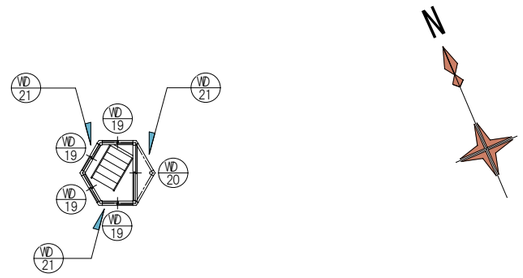

2 階

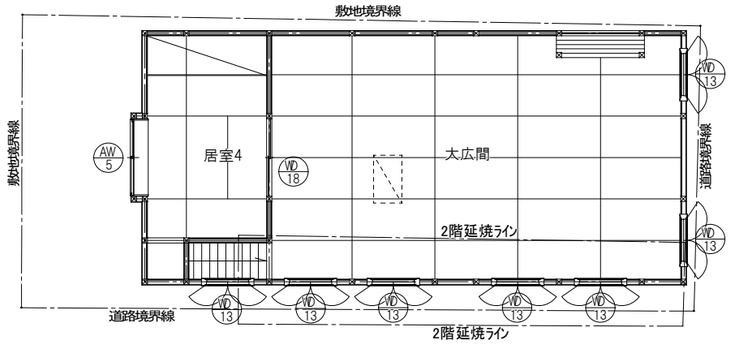

1 階

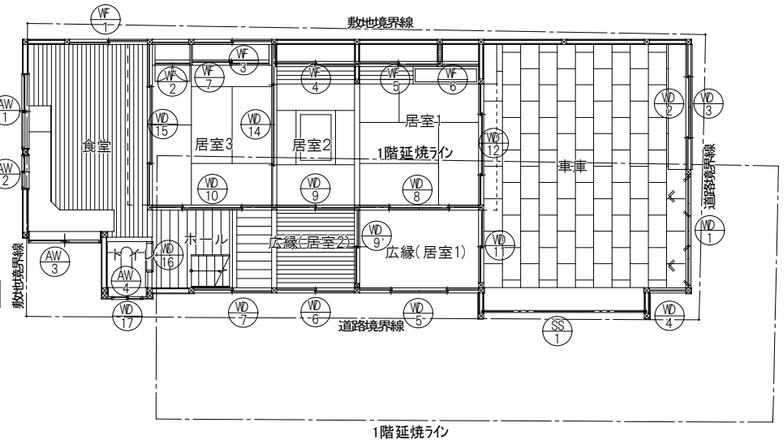

既設建具配置図

改修後

望楼

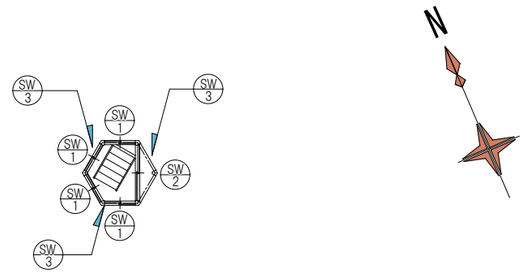

2 階

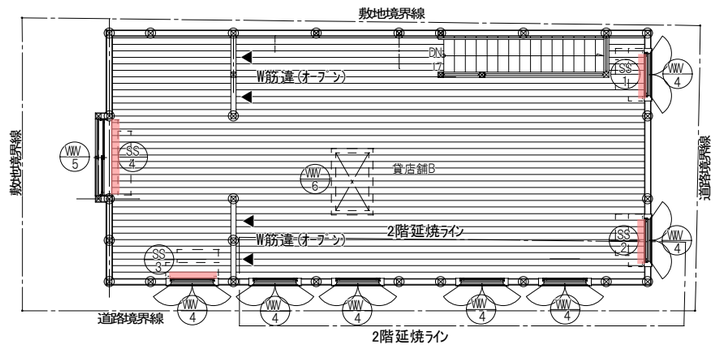

防火シャッター（４箇所）

1 階

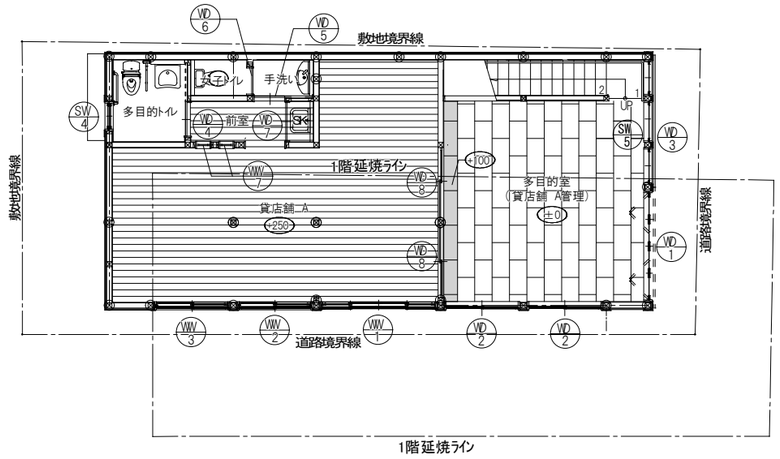

改修建具配置図

紺屋町番屋改修工事その１　完成図	有限会社 角舘稲葉設計事務所 〒020-0142 盛岡市稲荷町2-56 TEL 019-646-9990FAX 019-646-9970	1級建築士事務所岩手県知事登録 第け(2403)342号 1級建築士 大臣登録 第253224号 澤田 照隆	検図	1級建築士 第114738号 稲葉 雄一	設計	1級建築士 第253224号 澤田 照隆	担当	1級建築士 第253224号 澤田 照隆	特記	年度 R１	施設番号	設計年月 R２．３	図番 A－17	区分 意匠	図名 既設建具配置図 改修建具配置図	縮尺 A2 ：S＝１：200 A3 ：S＝１：283

改修建具表 NO2　　S = 1 : 50

記号・数量	WW-5	1	WW-6	1	WW-7	2			SW-5	1
姿図	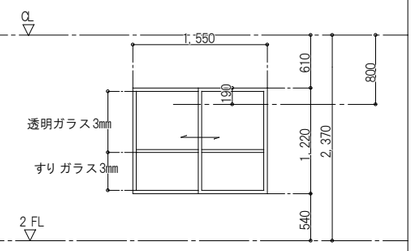		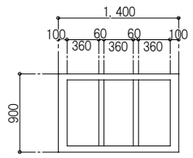 ※ 見上図		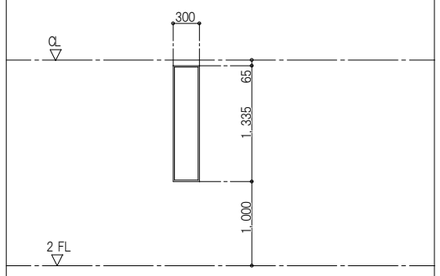				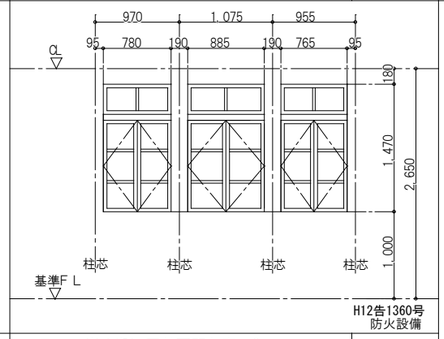	
型式・見込	2枚引違い窓	36	ｹﾝﾄﾞﾝ式天窓	40	嵌め殺し 窓	36			ランマ嵌め殺し 戸付両開き窓×3	70
材質・仕上	木製　塗装：額縁等と同じ		木製　塗装：額縁等と同じ		木製　塗装：額縁等と同じ				ｽﾁｰﾙ製　塗装：額縁等と同じ	
硝子	透明ガラス3mm+すり ガラス3mm		透明ｱｸﾘﾙ板5mm		すり ガラス3mm				PW6.8	
施錠・金物	引手　丁番　角度調整金具		把手		－				自動丁番 角度調整金具	
額縁・枠	内部 OSCL・外部 NAD　建具下木枠鉄板水切り取付		OSCL		OSCL				内部 DP ・外部 DP	
取付場所	貸店舗B		貸店舗B		貸店舗A				多目的室	

記号・数量	SW-1	4	SW-2	1	SW-3	3	SW-4	1		
姿図	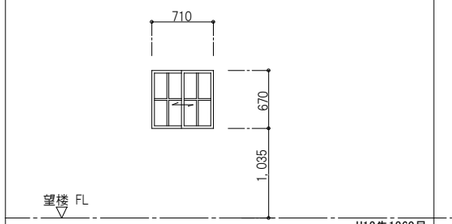		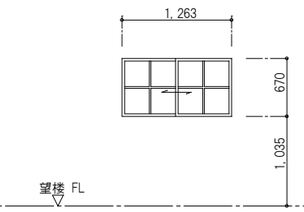		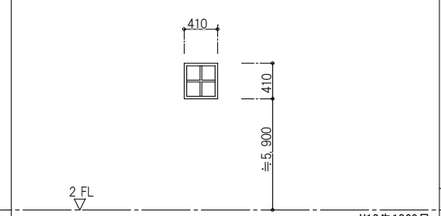		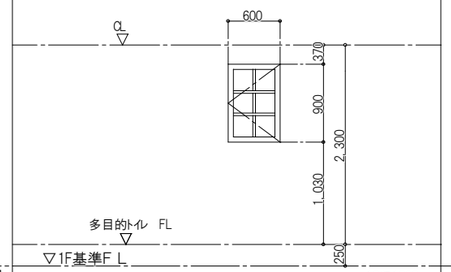			
型式	引違い窓	100	引違い窓	100	引違い窓	60	片開き窓			
材質・仕上	ｽﾁｰﾙ製　塗装：額縁等と同じ		ｽﾁｰﾙ製　塗装：額縁等と同じ		ｽﾁｰﾙ製　塗装：額縁等と同じ		ｽﾁｰﾙ製　塗装：額縁等と同じ			
硝子	網入り 磨き板ガラス　6.8mm		網入り 磨き板ガラス　6.8mm		網入り 磨き板ガラス　6.8mm		網入り 型板ガラス　6.8mm			
施錠・金物	標準一式		標準一式		標準一式		標準仕様一式			
額縁・枠	内部 DP ・外部 DP		内部 DP ・外部 DP		内部 DP ・外部 DP		内部 DP ・外部 DP			
取付場所	塔屋		塔屋		塔屋		多目的ﾄｲﾚ			

記号・数量	SS-1	1	SS-2	1	SS-3	1	SS-4	1		
姿図	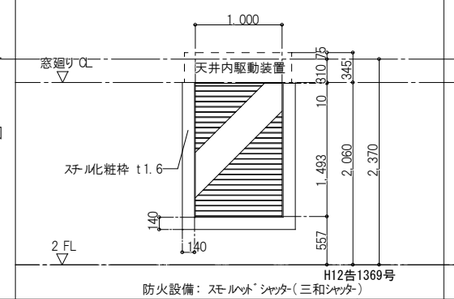		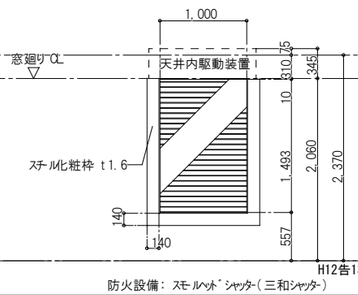		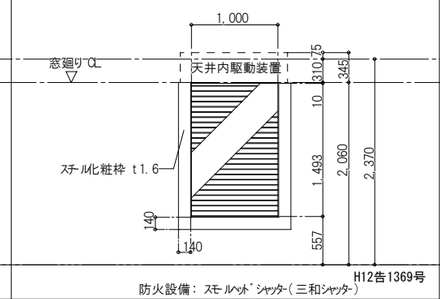		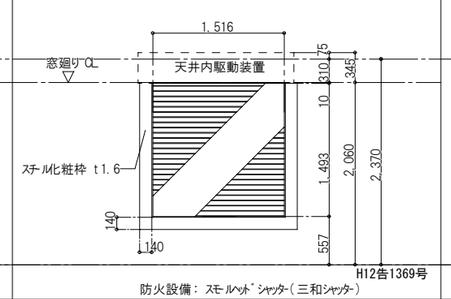			
型式	省ｽﾍﾟｰｽｼｬｯﾀｰ	45	省ｽﾍﾟｰｽｼｬｯﾀｰ	45	省ｽﾍﾟｰｽｼｬｯﾀｰ	45	省ｽﾍﾟｰｽｼｬｯﾀｰ	45		
材質・仕上	ｽﾁｰﾙ t1.6 (ｽﾗｯﾄ)　DP		ｽﾁｰﾙ t1.6 (ｽﾗｯﾄ)　DP		ｽﾁｰﾙ t1.6 (ｽﾗｯﾄ)　DP		ｽﾁｰﾙ t1.6 (ｽﾗｯﾄ)　DP			
硝子										
施錠・金物	ｶﾞｲﾄﾞﾚｰﾙ 手動閉鎖装置		ｶﾞｲﾄﾞﾚｰﾙ 手動閉鎖装置		ｶﾞｲﾄﾞﾚｰﾙ 手動閉鎖装置		ｶﾞｲﾄﾞﾚｰﾙ 手動閉鎖装置			
額縁・枠	化粧枠：ｽﾁｰﾙ t1.6 DP		化粧枠：ｽﾁｰﾙ t1.6 DP		化粧枠：ｽﾁｰﾙ t1.6 DP		化粧枠：ｽﾁｰﾙ t1.6 DP			
取付場所										

RH	レバーハンドル
K	握り玉空錠
KC	握り玉付 シリンダー錠
HC	本締り シリンダー錠
MK	モノロック錠
AT	防音扉

FH	フロアヒンジ
PH	ピボットヒンジ
LH	ラバトリーヒンジ
T	丁番
DC	ドアチェック
F	フランス落し
DS	戸当り
AH	オートヒンジ

FL	フロート
SG	スリ板
P	磨板
F	型板
HFL	熱線吸収ﾌﾞﾙｰ
GBFL	熱線吸収 ｸﾞﾚｰﾌﾞﾛﾝｽﾞ
PW	網入磨板
FW	網入型
HPW	熱線吸収ﾌﾞﾙｰ 網入磨板
GBPW	熱線吸収ｸﾞﾚｰ ﾌﾞﾛﾝｽﾞ網入磨板
A	空気層
TG	強化ｶﾞﾗｽ

紺屋町番屋改修工事その１　完成図

有限会社 角舘稲葉設計事務所
〒020-0142 盛岡市稲荷町2-56 TEL 019-646-9990FAX 019-646-9970
1級建築士事務所岩手県知事登録 第け(2403)342号
1級建築士 大臣登録 第253224号 澤田 照隆
検図 1級建築士 第114738号 稲葉 雄一
設計 1級建築士 第253224号 澤田 照隆
担当 1級建築士 第253224号 澤田 照隆

特記	年度	施設番号	設計年月	図番	区分	図名	縮尺
	R 1		R 2 . 3	A － 21	意匠	改修建具表 NO2	A2 : S = 1 : 50 A3 : S = 1 : 71